


Zeichenerklärung

- Planung**
- Einschnittböschung
 - Entwässerungsmulde
 - Bankett
 - Fahrbahn
 - Bankett mit Zufahrt
 - Radweg/Gehweg/Rad- und Gehweg
 - Dammböschung
 - Entwässerungsgraben mit Fließrichtung
 - Wirtschaftsweg
 - Geländemodellierung/Grünstreifen
 - Schutzzeile
- Verwaltung**
- Kreisgrenze
 - Gemeindegrenze
 - Gemarkungsgrenze
 - Flurgrenze
 - Flurstücksgrenze
- Regelungsverzeichnis**
- 12 Nr. im Regelungsverzeichnis

- Versorgungseinrichtungen**
- vorhanden
- Wasserleitung
 - Fernmeldekabel
 - Gasleitung
 - E-Leitung
 - E-Freileitung
 - Kanal

- Entwässerungsteilung mit Fließrichtung (Mulden-Rigolen-System) und Schachtstandort**
- Sickerleitung mit Kontrollschächten**

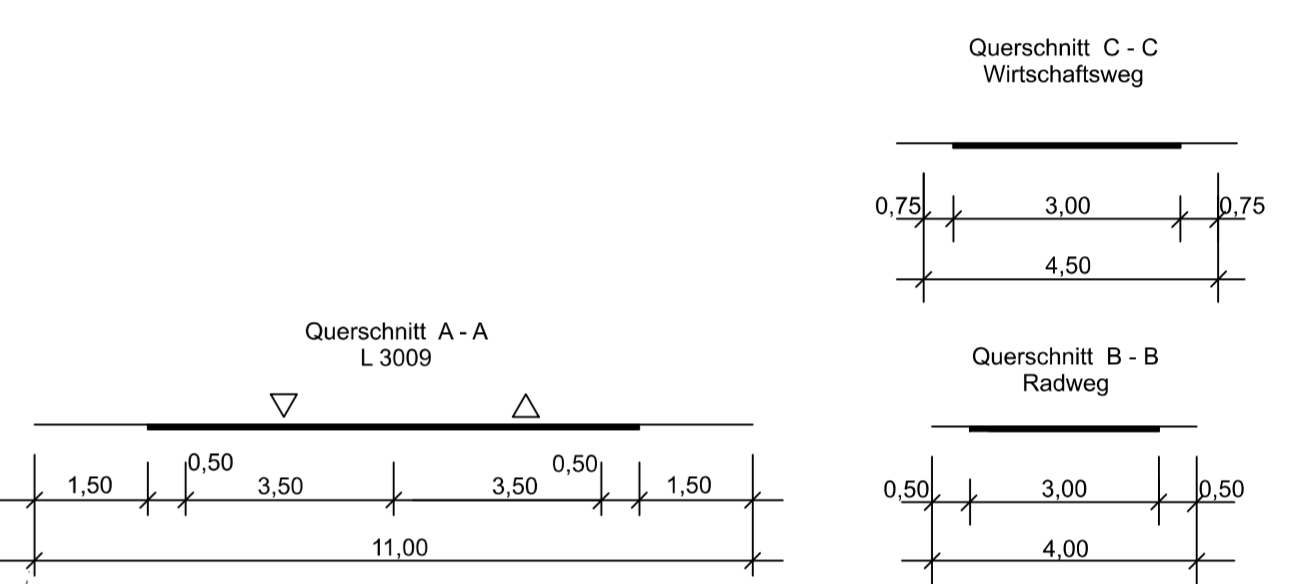

Entwässerung siehe Unterlage 8

1	2	3	4	5
---	---	---	---	---

2. PLANÄNDERUNG

b	Anlegen eines Wendehammers Flurstück 82	14.11.2019	Ko / Lu
a	Anschluss Wirtschaftsweg 29a an L 3009	14.01.2019	Ko / Lu
Nr.	Art der Änderung	Datum	Zeichen

	Datum	Zeichen
	bearbeitet: 01.09.2017	gez. Kosaric
	gezeichnet: 01.09.2017	gez. Lukic
	geprüft: 01.09.2017	gez. Heiß

FESTSTELLUNGSENTWURF

Straße: L 3009	Unterlage / Blatt-Nr.: 5 / 4b
Beginn zw. NK 5819 104 nach NK 5719 051 Station 0,196	Lageplan
Ende zw. NK 5819 104 nach NK 5719 051 Station 2,228	von Bau-km 1+300 bis 1+753
Hessen ID: 00411	Maßstab: 1: 500

Ausbau der freien Strecke mit Herstellung eines Rad- und Gehweges zwischen Schöneck, OT Kilianstädten und der Stadt Nidderau, ST Windecken

Bau-km 0+090,342 bis 2+099,412

Aufgestellt: Gelnhausen, den 01.09.2017
Hessen Mobil
Dezernat Planung Mittelhessen-

i.A. gez. Weiß
Dezernat

Grundplan hergestellt aus Befliegung 2000 von Büro Kreller KG (dreiseitig sowie tachymetrische Ergänzung von 2010 und 2015/16 durch Hessen Mobil)
Lageplanbezug: DHN Lagestatus 120
Höhenbezug: DHN 12 (NN) Höhenstatus 100
Die Katasterdarstellung wurde auf der Grundlage digitaler Daten des hessischen Liegenschaftskatasters (ALKIS-Daten des HLBG von 2012) vorgenommen.
Die Bestandteile im Planungsbereich wurden auf der Grundlage analoger Bestandspläne der Betreiber durch Digitalisierung übernommen. Eine örtliche Überprüfung der Vollständigkeit und Lagegenauigkeit hat nicht stattgefunden.