


Zeichenerklärung

- Einschnittböschung
 - Entwässerungsmulde
 - Bankett
 - Fahrbahn
 - Bankett mit Zufahrt
 - Radweg/Gehweg/Rad- und Gehweg
 - Dammböschung
 - Entwässerungsgraben mit Fließrichtung
 - Wirtschaftsweg, Anbau/Schwerer Erweg
 - Geländemodellierung/Grünstreifen
 - freizuhaltenes Sichtfeld
 - Schutzeinrichtung
- Neigungsbrechpunkt mit Angabe von Ausrundungshöhe, Tangentenlänge, Stichhöhe, Bau-km, Höhe Tangentenschnittpunkt
- Längsneigung und Abstand zum nächsten Neigungsbrechpunkt
- Fahrbahnquerneigung
- Hochpunkt / Tiefpunkt
- Ausrundungsende / Ausrundungsbeginn

- ### Versorgungseinrichtungen
- vorhanden
 - Wasserleitung
 - Fernmeldekabel
 - Fernmelde Freileitung
 - Gasleitung
 - E-Leitung
 - E-Freileitung
 - Kanal
- ### Verwaltung
- Kreisgrenze
 - Gemeindegrenze
 - Gemarkungsgrenze
 - Flurgrenze
 - Flurstücksgrenze

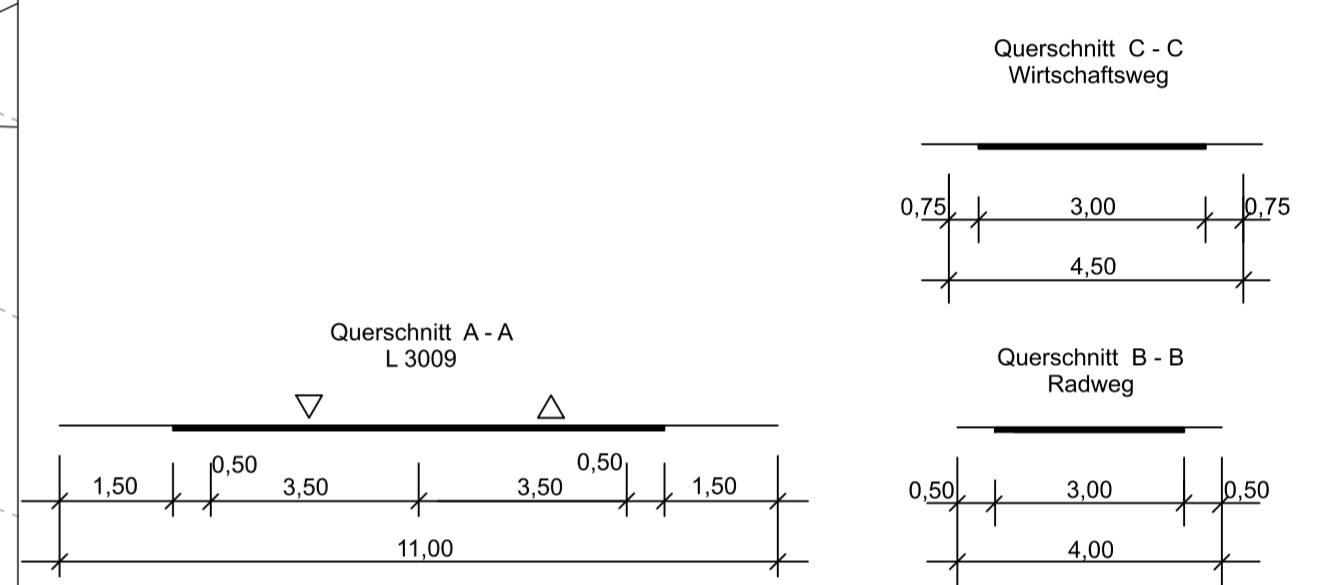

Entwässerung siehe Unterlage 8

2. PLANÄNDERUNG

a	Anlegen eines Wendehammers Flurstück 82	14.11.2019	Ko / Lu
Nr.	Art der Änderung	Datum	Zeichen

		Datum	Zeichen	
	bearbeitet:	01.09.2017	gez. Kosanic	
	gezeichnet:	01.09.2017	gez. Lukic	
		geprüft:	01.09.2017	gez. Heiß

FESTSTELLUNGSENTWURF

Straße: L 3009	Unterlage / Blatt-Nr.: 5 / 5a
Beginn zw. NK 5819 104 nach NK 5719 051 Station 0,196	Lageplan
Ende zw. NK 5819 104 nach NK 5719 051 Station 2,228	von Bau-km 1+753 bis 2+099,412
Hessen ID: 00411	Maßstab: 1: 500

Ausbau der freien Strecke mit Herstellung eines Rad- und Gehweges zwischen Schöneck, OT. Kilianstädten und der Stadt Nidderau, ST. Windecken

Bau-km 0+090,342 bis 2+099,412

Aufgestellt: Gelnhausen, den 01.09.2017
Hessen Mobil
-Dezernat Planung Mittelhessen-

i.A. gez. Weß
Dezernent

Grundplan hergestellt aus Befliegung 2000 von Büro Kreller KG (Breuch) sowie lachymetrische Ergänzung von 2010 und 2015/16 durch Hessen Mobil. Lageplanbezug: DHHN 12 (NN) Höhenstatus 100. Höhenbezug: DHHN 12 (NN) Höhenstatus 100. Die Katasterdarstellung wurde auf der Grundlage digitaler Daten des hessischen Liegenschaftskatasters IAKIS-Daten des HLBG von 2012 vorgenommen. Die Bestandserhebungen im Planungsbereich wurden auf der Grundlage analoger Bestandspläne der Betreiber durch Digitalisierung übernommen. Eine örtliche Überprüfung der Vollständigkeit und Lagerzeitigkeit hat nicht stattgefunden.