REGIONALVERSAMMLUNG SÜDHESSEN

Regierungspräsidium Darmstadt





Drucksache für die Regionalversammlung Südhessen

Nr.: IX / 115.0 28.01.2020

Az. III 31.1 - 93 b 10/01	Sitzungstag:	Anlagen:
	21.02.2020 (HPA)	-1-

Beschlussfassung über die Zustimmung zur Durchführung des Planänderungsverfahrens nach Baugesetzbuch (BauGB) für die Stadt Oberursel, Stadtteil Oberursel, Gebiet: "Gefahrenabwehrzentrum"

Sehr geehrte Damen und Herren,

den folgenden Beschluss empfehle ich Ihnen:

Die Regionalversammlung Südhessen stimmt der Durchführung des Planänderungsverfahrens für die beiliegende Planung (Drucksache Nr. IV-2020-4 der Verbandskammer des Regionalverbandes FrankfurtRheinMain) im Bereich des Regionalverbandes Frankfurt-RheinMain nach Baugesetzbuch (BauGB) zu.

Mit freundlichen Grüßen

Lindscheid

Regierungspräsidentin

Drucksache Nr. IV-2020-4



Dezernat I

Abteilung Planung

Betr.: 5. Änderung des Regionalplans Südhessen/Regionalen Flächennutzungsplans 2010 für die Stadt Oberursel (Taunus), Stadtteil Oberursel, Gebiet: "Gefahrenabwehrzentrum"

hier: Aufstellungsbeschluss mit anschließender frühzeitiger Beteiligung

Vorg.:

I. Antrag

Die Verbandskammer möge beschließen:

 Gemäß §§ 2 Abs. 1 und 205 Baugesetzbuch (BauGB) in Verbindung mit § 8 Abs. 1 Nr. 1 des Gesetzes über die Metropolregion Frankfurt/Rhein-Main (MetropolG) wird das Verfahren zur 4. Änderung des Regionalplans Südhessen/Regionalen Flächennutzungsplans 2010 für die Stadt Oberursel (Taunus), Stadtteil Oberursel, Gebiet "Gefahrenabwehrzentrum" eingeleitet.

Gemäß vorgelegten Planzeichnungen wird Folgendes geändert: "Grünfläche - Wohnungsferne Gärten" mit "Vorbehaltsgebiet für besondere Klimafunktionen" in "Fläche für den Gemeinbedarf – Sicherheit und Ordnung, geplant" (ca. 1,7 ha)

- 2. Es wird zur Kenntnis genommen, dass ein Flächenausgleich gemäß der Richtlinie zum Flächenausgleich nicht erforderlich ist.
- 3. Die Einleitung des Verfahrens ist im Staatsanzeiger für das Land Hessen öffentlich bekannt zu machen.
- 4. Der Regionalvorstand wird beauftragt, das weitere Verfahren, insbesondere die Abstimmung gemäß § 2 Abs. 2 BauGB, die Beteiligung gemäß § 4 Abs. 1 BauGB, sowie die Beteiligung der Öffentlichkeit gemäß § 3 Abs. 1 BauGB durchzuführen.
- Der Regionalvorstand wird beauftragt, die Vorlage der Regionalversammlung Südhessen vorzulegen mit der Bitte um Kenntnisnahme und Zustimmung zur Durchführung des Planänderungsverfahrens nach Baugesetzbuch (BauGB).

DER REGIONALVORSTAND Frankfurt am Main, 23.01.2020 Für die Richtigkeit:

Esther Stegmann Schriftführerin 5. Änderung des Regionalplans Südhessen/Regionalen Flächennutzungsplans 2010 für die Stadt Oberursel (Taunus), Stadtteil Oberursel, Gebiet: "Gefahrenabwehrzentrum"

Beschluss

II. Erläuterung der Planung

Anlass, Inhalt und Zweck der Änderung sind der vorgelegten Begründung zu entnehmen. An dieser Stelle erfolgt nur eine kurze Zusammenfassung:

Die Stadt Oberursel beabsichtigt, die planungsrechtlichen Voraussetzungen für die Realisierung eines Gefahrenabwehrzentrums und dessen Erschließung zu schaffen, da der Raumbedarf am heutigen Standort nicht erfüllt werden kann. Ein entsprechendener Bebauungsplan Nr. 255 "Gefahrenabwehrzentrum" befindet sich im Parallelverfahren.

Damit dieser als aus dem Regionalplan Südhessen/Regionalen Flächennutzungsplan 2010 (RPS/RegFNP 2010) entwickelt angesehen werden kann, ist eine Änderung der derzeitigen Darstellung des RPS/RegFNP 2010 erforderlich.

Nach derzeitigem Erkenntnisstand ist davon auszugehen, dass die Durchführung eines Abweichungsverfahrens vom Regionalplan Südhessen/Regionalen Flächennutzungsplan 2010 nach § 4 Abs. 9 und/oder § 8 HLPG (Hessisches Landesplanungsgesetz) nicht erforderlich ist.

Flächenausgleich:

Flächenneuinanspruchnahmen für **Gemeinbedarfsflächen** sind gemäß der von der Verbandskammer am 29.04.2015 beschlossenen Richtlinie zum Flächenausgleich von dem Erfordernis des Flächenausgleichs ausgenommen, da ihre Anlagen und Einrichtungen der Allgemeinheit dienen.

Änderung des Regionalplans Südhessen / Regionalen Flächennutzungsplans 2010



5. Änderung Stadt Oberursel (Taunus)

Stadtteil Oberursel (Taunus)
Gebiet: Gefahrenabwehrzentrum

Aufstellungsbeschluss mit anschließender frühzeitiger Beteiligung

Lage im Verbandsgebiet:





Grenze des Änderungsbereiches (ohne Maßstab)


Beschlussübersicht Verbandskammer

Aufstellungsbeschluss:
Frühzeitige Beteiligung:
Auslegungsbeschluss:
Öffentliche Auslegung:
Abschließender Beschluss:
Bekanntmachung Staatsanzeiger:

Fakten im Überblick


Anlass und Ziel der Änderung	Realisierung eines Gefahrenabwehrzentrums		
Flächenausgleich	nicht erforderlich		
Gebietsgröße	ca. 1,7 ha		
Zielabweichung	nicht erforderlich		
Stadtverordneten- bzw. Ge-			
meindevertreterbeschluss	13.06.2019		
zur RegFNP-Änderung			
Parallelverfahren	□ nein ⊠ ja, Bebauungsplan Nr. 255 "Gefahrenab-		
	wehrzentrum"		
FFH-Vorprüfung	nicht erforderlich		
Vorliegende Gutachten	zu Themen: Artenschutz		
	Verkehr		

Derzeitige RegFNP-Darstellung

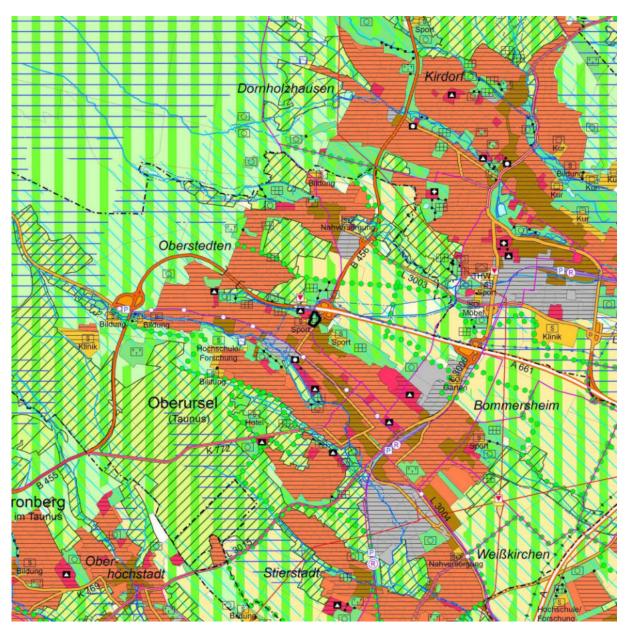

Grenze des Änderungsbereiches Maßstab: 1 : 50 000

Beabsichtigte RegFNP-Darstellung

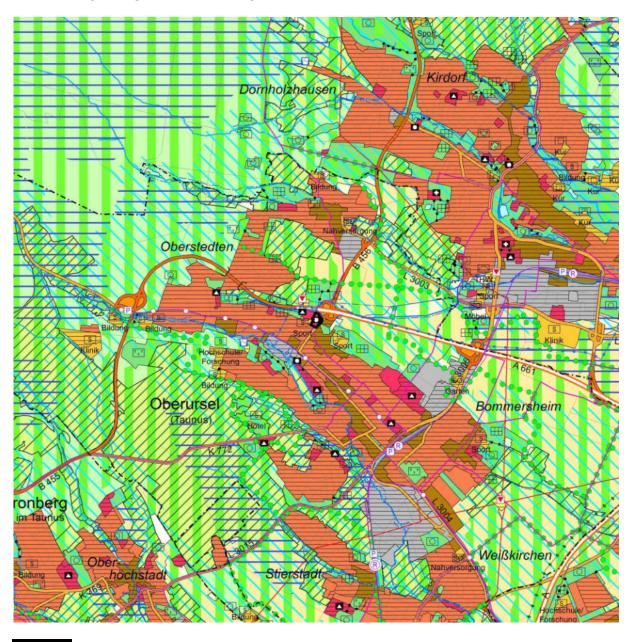


"Grünfläche - Wohnungsferne Gärten" mit "Vorbehaltsgebiet für besondere Klimafunktionen"

Grenze des Änderungsbereiches


in "Fläche für den Gemeinbedarf – Sicherheit und Ordnung, geplant" (ca. 1,7 ha)

Maßstab: 1:50 000

Anpassung der Beikarte 1: Vermerke, nachrichtliche Übernahmen, Kennzeichnungen:

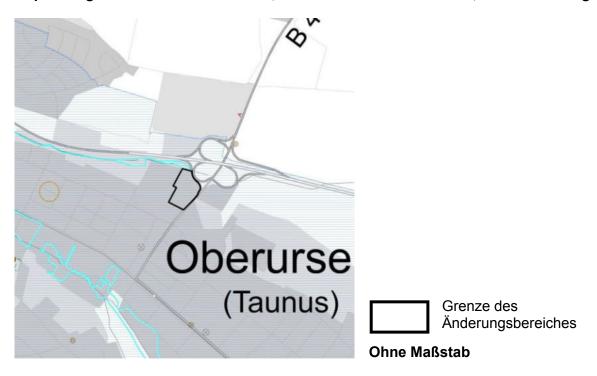

Anpassung der Beikarte 2: Regionaler Einzelhandel:

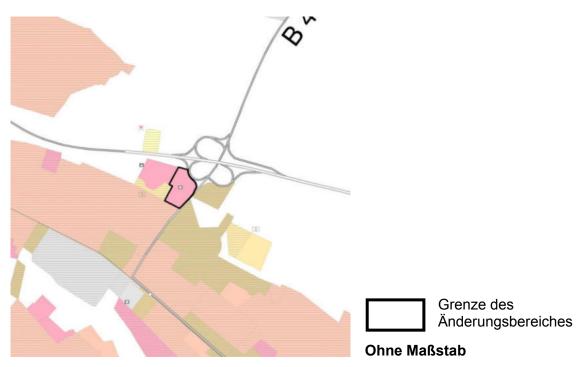


Luftbild (Stand 2017)



Grenze des Änderungsbereiches

Maßstab: 1:10 000

Vergrößerung der beabsichtigten Änderung

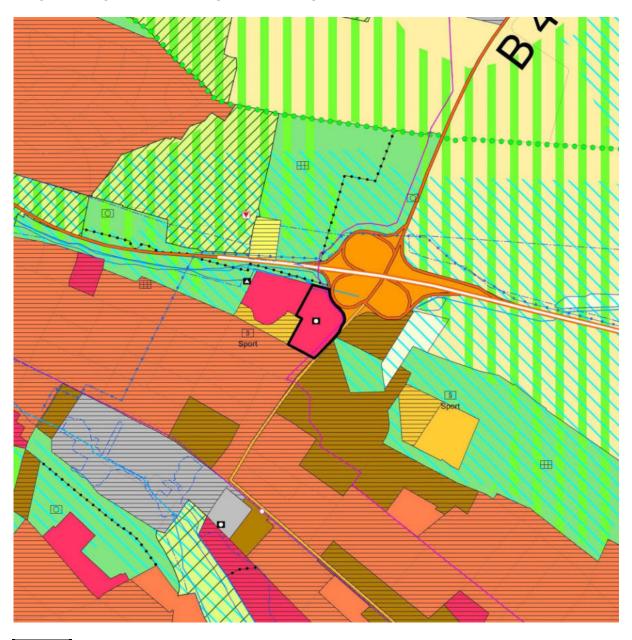

Grenze des Änderungsbereiches

ohne Maßstab

Legende – Regionaler Flächennutzungsplan 2010

9		3-1			
Hauptkarte		Rechtsgrundlage			Rechtsgrundlage
Siedlungsstr	uktur	§ 9 Abs.4 Nr.2 HLPG		Fernwasserleitung, Bestand/geplant	§ 9 Abs. 4 Nr. 3 HLPG § 5 Abs. 2 Nr. 4 BauGB
	Wohnbaufläche, Bestand/geplant	§ 5 Abs.2 Nr.1 BauGB		Sonstige Produktenleitung (i.d.R. Gas), Bestand/geplant	8.0.
	Gemischte Baufläche, Bestand/geplant	\$.0.			
	Gewerbliche Baufläche, Bestand/geplant	5.0.	Land- und Fo	orstwirtschaft	\$ 9 Abs. 4 Nr. 6 HLPG i.V.m.
	Fläche für den Gemeinbedarf, Bestand/geplant	§ 5 Abs.2 Nr.2 BauGB		Vorranggebiet für Landwirtschaft	§ 5 Abs.3 Nr.1 HLPG § 5 Abs.2 Nr.9a BauGB
	Sicherheit und Ordnung	8.0.		Fläche für die Landbewirtschaftung	§ 9 Abs. 4 Nr. 6 HLPG i.V.m. § 6 Abs. 3 Nr. 2 HLPG § 5 Abs. 2 Nr. 9a BauGB
	Krankenhaus	8.0.		Wald, Bestand/Zuwachs	§ 9 Abs.4 Nr.5 HLPG i.V.m. § 6 Abs.3 Nr.1 HLPG § 5 Abs.2 Nr.9b BauGB
	Weiterführende Schule	\$.0.			§ 5 Abs.2 Nr.9b BauGB
	Kultur	\$.0.	Natur und La		§ 9 Abs. 4 Nr. 4 HLPG i.V.m.
S	Sonderbaufläche, Bestand/geplant (textl. Zweckbestimmung)	§ 5 Abs.2 Nr.1 BauGB	////	Vorranggebiet für Natur und Landschaft	§ 6 Abs.3 Nr.1 HLPG
	Sonderbaufläche mit hohem Grünanteil (textl. Zweckbestimmung)	6.0.		Vorbehaltsgebiet für Natur und Landschaft	§ 9 Abs.4 Nr.4 HLPG i.V.m. § 6 Abs.3 Nr.2 HLPG
	Sonderbaufläche mit gewerblichem Charakter	\$.0.		Okologisch bedeutsame Flächennutzung mit Flä- chen für Maßnahmen zum Schutz, zur Pflege und	§ 5 Abs.2 Nr.10 BauGB § 5 Abs.2a BauGB
	(textl. Zweckbestimmung) Sondergebiet für den großflächigen Einzelhandel	\$.0.		zur Entwicklung von Boden, Natur und Landschaft Vorranggebiet für Regionalparkkorridor	§ 9 Abs. 4 Nr. 4 HLPG i.V.m.
SO	(ggf. nähere Zweckbestimmung)*			Vorranggebiet Regionaler Grünzug	§ 6 Abs. 3 Nr. 1 HLPG § 9 Abs. 4 Nr. 7 HLPG i V.m.
	Siedlungsbeschränkungsgebiet	§ 9 Abs.4 Nr.2 HLPG i.V.m. § 6 Abs.3 Satz 2 HLPG	1111	7.0	§ 6 Abs.3 Nr.1 HLPG
	Vorranggebiet Bund	§ 6 Abs.3 Nr.1 HLPG		Vorbehaltsgebiet für besondere Klimafunktionen	§ 9 Abs. 4 Nr. 7 HLPG i.V.m. § 6 Abs. 3 Nr. 2 HLPG
	Grünfläche (ohne Symbol: Parkanlage)	§ 5 Abs.2 Nr.5 BauGB		Still- und Fließgewässer	§ 5 Abs. 2 Nr. 7 BauGB § 9 Abs. 4 Nr. 7 HLPG i.V.m.
0	Sportanlage, Freibad, Festplatz, Grillplatz, Jugend- zeltplatz, größerer Spielplatz, Kleintierzucht, Hunde-			Vorranggebiet für vorbeugenden Hochwasserschutz Vorbehaltsgebiet für vorbeugenden Hoch-	6 Abs.3 Nr. 1 HLPG 5 Abs.2 Nr. 7 BauGB
	dressur, Tiergehege	8.0		wasserschutz	§ 9 Abs. 4 Nr. 7 HLPG LV.m. § 6 Abs. 3 Nr. 2 HLPG § 5 Abs. 2 Nr. 7 BauGB
==	Wohnungsferne Gärten	5.0.		Vorbehaltsgebiet für den Grundwasserschutz	§ 9 Abs.4 Nr.7 HLPG LV.m. § 6 Abs.3 Nr.2 HLPG
(* ₊ †	Friedhof	\$.0.	Rohstoffsich	erung	
			Konstonston	Vorbehaltsgebiet oberflächennaher Lagerstätten	§ 9 Abs. 4 Nr. 8 HLPG i V.m. § 6 Abs. 3 Nr. 2 HLPG
Verkehr		§ 9 Abs.4 Nr.3 HLPG		Vorranggebiet für den Abbau oberflächennaher	§ 9 Abs. 4 Nr. 8 HLPG LV.m.
	Fläche für den Straßenverkehr Bundesfernstraße, mindestens vierstreifig,	§ 5 Abs.2 Nr.3 BauGB		Lagerstätten, Bestand/geplant	§ 6 Abs.3 Nr.1 HLPG § 5 Abs.2 Nr.8 BauGB
	Bestand/geplant Bundesfernstraße, zwei- oder dreistreifig,	§ 9 Abs.4 Nr.3 HLPG		Abgrenzung unterschiedlicher Nutzungen	Nr. 15.14 PlanzV
	Bestand/geplant	5.0.			
	Sonstige regional bedeutsame Straße oder örtliche Haupverkehrsstraße, mindestens vierstreifig,	§ 9 Abs.4 Nr.3 HLPG § 5 Abs.2 Nr.3 BauGB	Kennzeichnu	ing aus Genehmigungsbescheid	
	Bestand/geplant ** Sonstige regional bedeutsame Straße oder örtliche			von der Genehmigung ausgenommene Fläche	Genehmigungsbescheid (27.06.2011)
	Hauptverkehrsstraße, zwei- oder dreistreifig, Bestand/geplant **	8.0.		von der Genehmigung ausgenommene Straße, Bestand/geplant	Genehmigungsbescheid (27.06.2011)
A	Ausbaustrecke Straße	s.o.			
	Straßentunnel	§ 9 Abs.4 Nr.3 HLPG	Beikarte 1: \	Vermerke, nachr. Übernahmen, Kennzeichnun	ngen
P	P+R-Platz (ab ca. 50 Stellplätzen)	§ 5 Abs.2 Nr.3 BauGB	(siehe auch Ha		
	Überörtliche Fahrradroute, Bestand/geplant	9.0.	====	Straße (allg.), räumlich bestimmt, regionalplanerisch nicht abgestimmt,	§ 5 Abs. 4 BauGB
	Fläche für den Schienenverkehr	§ 9 Abs. 4 Nr. 3 HLPG § 5 Abs. 2 Nr. 3 BauGB		nachrichtlich übernommen/vermerkt	
	Schienenfernverkehrsstrecke, Bestand/geplant	§ 9 Abs.4 Nr.3 HLPG	A -A-	Ausbaustrecke Straße/Schiene	5.0.
	Regional bedeutsame Schienennahverkehrsstrecke oder örtliche Schienenhauptverkehrsstrecke.	§ 9 Abs.4 Nr.3 HLPG	→ (==)=(=:	Straßen-/Bahntunnel Schienenstrecke (allg.), räumlich bestimmt,	8.0.
	Bestand/geplant **	§ 5 Abs.2 Nr.3 BauGB		regionalplanerisch nicht abgestimmt, nachrichtlich übernommen/vermerkt	8.0.
A	Ausbaustrecke Schiene	§ 9 Abs.4 Nr.3 HLPG	Θ	Segelfluggelände, nachrichtlich übernommen	s.o.
	Trassensicherung stillgelegter Strecke	6.0.	⊗ ⊗	Lage einer/mehrerer Fläche(n), deren Böden erheb- lich mit umweltgefährdenden Stoffen belastet sind	§ 5 Abs 3 Nr.3 BauGB
) (Bahntunnel **	§ 9 Abs.4 Nr.3 HLPG § 5 Abs.2 Nr.3 BauGB		Gebiet gemeinschaftlicher Bedeutung nach der	
(F)	Haltepunkt im Fernverkehr, Bestand/geplant	§ 9 Abs.4 Nr.3 HLPG		Flora-Fauna-Habitat-Richtlinie der EU (FFH), nachrichtlich übernommen/vermerkt	§ 5 Abs.4 BauGB
(R)	Haltepunkt im Regionalverkehr, Bestand/geplant	9.0.	INI	Europäisches Vogelschutzgebiet, nachrichtlich übernommen/vermerkt	5.0.
(S)					
	Haltepunkt im S-Bahn-Verkehr, Bestand/geplant	5.0.		Naturschutzgebiet,	5.0.
0 0	Haltepunkt im U-/Stadt- oder Straßenbahnverkehr,	s.o. § 5 Abs.2 Nr.3 BauGB		Naturschutzgebiet, nachrichtlich übernommen/vermerkt Landschaftsschutzgebiet,	s.o.











Legende - Regionaler Flächennutzungsplan 2010

		Rechtsgrundlage
•	Hochwasserrückhaltebecken, nachrichtlich übernommen/vermerkt	§ 5 Abs.4 BauGB
	Denkmalschutz, flächenhaft	8.0.
	Denkmalschutz, linienhaft	s.o.
o	Denkmalschutz, punktuell (einer/mehrere)	5.0.
	Denkmalschutz, im Besonderen: UNESCO-Weltkulturerbe Limes	s.o.
	Baufläche, Bestand und Planung	
	Grünfläche, Bestand und Planung	
	Stadt-, Gemeindegrenze	
	Grenze des rechtlichen Geltungsbereiches des Regionalen Flächennutzungsplanes	MetropolG

Beikarte 2: Regionaler Einzelhandel



* Zulässige großflächige Sortimente innerhalb der "Sondergebiete Einkaufszentrum" (nummeriert)

- Nahrungs- und Genussmittel, Getränke, Drogeriewaren, Wasch- und Putzmittel, Haushaltswaren, Bekleidung, Schuhe, Sportgeräte, Bau- und Gartenmarkt
- 2 Nahrungs- und Genussmittel, Getränke, Drogeriewaren, Wasch- und Putzmittel, Haushaltswaren, Elektroklein- und -großgeräte, Computer- und Kommunikationselektronik, Unterhaltungselektronik, Bekleidung, Schuhe, Haus- und Heimtextilien, Gardinen, Baumarkt
- Nahrungs- und Genussmittel, Getränke, Drogeriewaren, Wasch- und Putzmittel, Haushaltswaren, Bekleidung, Schuhe, Haus- und
- Heimtextillen, Gardinen
 Nahrungs- und Genussmittel, Getränke, Drogeriewaren, Wasch- und Putzmittel, Haushaltswaren, Elektroklein- und -großgeräte,
- Computer- und Kommunikationselektronik, Unterhaltungselektronik, Baumarkt, Büroorganisation, Bekleidung, Schuhe 5 Nahrungs- und Genussmittel, Getränke, Drogeriewaren, Wasch- und Putzmittel, Haushaltswaren, Elektroklein- und -großgeräte,
- Computer- und Kommunikationselektronik, Unterhaltungselektronik, Möbel, Teppiche, Bekleidung, Schuhe, Sportgeräte, Baumarkt 6 Elektroklein- und -großgeräte, Computer- und Kommunikationselektronik, Unterhaltungselektronik, Möbel, Küchen, Bekleidung, Schuhe, Zooartikel, Tiernahrung

- Nahrungs- und Genussmittel, Getränke, Drogeriewaren, Wasch- und Putzmittel, Haushaltswaren, Bekleidung, Schuhe, Baumarkt
 Nahrungs- und Genussmittel, Drogeriewaren, Baumarkt, Elektroklein- und -großgeräte, Computer- und Kommunikationselektronik, Unterhaltungselektronik, Möbel, Küchen, Teppiche, Zooartikel, Tiernahrung, Bekleidung, Schuhe
 Nahrungs- und Genussmittel, Getränke, Drogeriewaren, Wasch- und Putzmittel, Haushaltswaren, Bekleidung, Schuhe
 Bau- und Gartenmarkt, Nahrungs- und Genussmittel

- 11 Nahrungs- und Genussmittel, Getränke, Baumarkt, Gartenmarkt 12 Nahrungs- und Genussmittel, Getränke

** Davon flächennutzungsplanbezogene Darstellungen nach § 5 Abs.2 Nr.3 BauGB, die in der Hauptkarte enthalten sind:

Örtliche Hauptverkehrsstraßen:

Bad Homburg: Anschluss Südring/Zubringer (4. Rampenanschluss)

Eschborn: Ausbau des Verknüpfungspunktes L 3005/L 3006 (Anschlussstelle Eschborn-Ost) mit der Anbindung an die Frankfurter Straße Frankfurt am Main, Europaviertel: Europaallee - westlicher Straßenabschnitt zwischen Emser Brücke bis Am Römerhof

Frankfurt am Main, Ostend: Entlastungsstraße Hanauer Landstraße (Verlängerung der Ferdinand-Happ-Straße) Frankfurt am Main, Ostend: Mainbrücke-Ost in Verlängerung der Honsellbrücke

Ginsheim-Gustavsburg: Ortsumgehung Ginsheim im Zuge der L 3040

Grävenwiesbach: Ostumgehung Grävenwiesbach im Zuge der B 456 Mühlheim am Main: Lückenschluss Südring zwischen der K 191/Spessartstraße und Dieselstraße

Mullimelm am Main. Luckenischlass Studing zwischen der K. 19/1969satristrate und Dieseistrate Obertshausen: Verbindungsrampe zwischen der L. 3117/Südumgehung Obertshausen und dem Rembrücker Weg. Oberursel: Anschluss der Weingärtenumgehung an die Nassauer Straße Offenbach am Main: Umgehung Offenbach-Bürgel Raunheim; Anschlussrampen von der B.43 zur Flörsheimer Straße (von der Genehmigung ausgenommen) Raunheim: Verbindungsstraße zwischen der B.43 und der Aschaffenburger Straße

Wölfersheim: Verlegung der K 172 in dem Ortsteil Södel

Örtliche Schienenhauptverkehrsstrecken:

Bruchköbel: Güterzuggleisanschluss ehemaliger Fliegerhorst (Erlensee)

Frankfurt am Main: Hafenbahngleise im Bereich Osthafen - Fechenheim; Hafenbahnverbindungsgleis Osthafen - Gutleuthafen Ginsheim-Gustavsburg: Güterzuggleisanschluss Hafen

Groß-Krotzenburg: Güterzuggleisanschluss Staudinger Hanau: Hafenbahngleise der Stadtwerke Hanau

Hattersheim: Güterzuggleisanschluss Okriftel
Kelsterbach: Güterzuggleisanschluss Umspannwerk RWE
Alle Schienenstrecken im U-/Stadt- oder Straßenbahnverkehr einschließlich teilweise unterirdischer Führung

Begründung

A: Erläuterung der Planänderung

A 1. Rechtliche Grundlagen

Das Verfahren zur Änderung des Regionalplans Südhessen/Regionalen Flächennutzungsplans 2010 (RPS/RegFNP 2010) wird gemäß den §§ 2 Abs.1 und 205 Baugesetzbuch (BauGB) in Verbindung mit § 8 Abs.1 Nr.1 des Gesetzes über die Metropolregion Frankfurt/Rhein-Main (MetropolG) durchgeführt. Der RPS/RegFNP 2010 stellt gemäß § 5 BauGB für den Ballungsraum Frankfurt/Rhein-Main im Sinne des § 2 MetropolG die sich aus der beabsichtigten städtebaulichen Entwicklung ergebende Art der Bodennutzung dar und legt gemäß § 5 HLPG (Hessisches Landesplanungsgesetz) in Verbindung mit § 9 HLPG Erfordernisse der Raumordnung fest.

Baugesetzbuch, Baunutzungsverordnung, Planzeichenverordnung, Hessisches Landesplanungsgesetz und das Gesetz über die Metropolregion Frankfurt/Rhein-Main bilden neben weiteren Fachgesetzen in der jeweils gültigen Fassung zum Zeitpunkt der Beschlussfassung die Rechtsgrundlagen der Planung.

A 2. Geltungsbereich

Der Änderungsbereich umfasst eine Fläche von ca. 1,7 ha.

Er liegt nördlich der Kernstadt von Oberursel und wird im Norden begrenzt durch die Abfahrt von der B455 auf die Lahnstraße, die am östlichen Gebietsrand verläuft, im Süden von Wohnbebauung an der Dornbergstraße und im Westen vom Gelände der Hans-Thoma-Schule und des Dampfbahnclubs Taunus.

Die Abgrenzung kann den vorgelegten Planzeichnungen entnommen werden.

A 3. Anlass, Ziel und Inhalt

Die Änderung wurde von der Stadt Oberursel mit Schreiben vom 17.06.2019 gemäß Stadtverordnetenbeschluss vom 13.06.2019 beantragt.

Die Stadt Oberursel beabsichtigt die planungsrechtlichen Voraussetzungen für die Realisierung einen neuen Gefahrenabwehrzentrums und dessen Erschließung zu schaffen, da die bestehenden Gebäude der Feuerwehr Oberursel Mitte stark sanierungsbedürftig sind und nicht den heutigen Arbeitsschutz- und Leistungsanforderungen entsprechen und am heutigen Standort der zeitgemäße Raumbedarf und die Anforderungen an ein Gefahrenabwehrzentrum nicht erfüllt werden können.

Ein entsprechender Bebauungsplan ist im Verfahren (Parallelverfahren; B-Plan Nr. 255 "Gefahrenabwehrzentrum"). Damit dieser als aus dem RPS/RegFNP 2010 entwickelt angesehen werden kann, ist es erforderlich, die bisherige Planaussage entsprechend der Festsetzung im Bebauungsplan wie folgt zu ändern:

"Grünfläche - Wohnungsferne Gärten" mit "Vorbehaltsgebiet für besondere Klimafunktionen" in "Fläche für den Gemeinbedarf – Sicherheit und Ordnung, geplant" (ca. 1,7 ha)

Der Kartenhintergrund in den Beikarten 1 und 2 des RPS/RegFNP 2010 wird an diese Änderung angepasst.

A 4. Regionalplanerische Aspekte

Das Änderungsgebiet liegt im Bereich der regionalplanerischen Festlegung "Vorranggebiet Siedlung, Bestand", das gemäß Ziel Z3.4.1-3 des RPS/RegFNP 2010 die im RPS/RegFNP 2010 dargestellten Wohnbau- und gemischten Bauflächen, Sonderbauflächen, Grünflächen, innerörtlicher Flächen für Ver- und Entsorgung, Gemeinbedarfsflächen sowie Flächen für Verkehrsanlagen beinhaltet.

Die mit der neuen Darstellung im RPS/RegFNP 2010 zum Ausdruck gebrachte Planungsabsicht ist daher an die Ziele der Raumordnung und Landesplanung angepasst. Außerdem liegt das Änderungsgebiet im "Vorbehaltsgebiet für besondere Klimafunktionen". Die diesbzüglichen Auswirkungen werden im Umweltbericht behandelt.

A 5. Verkehrsplanerische Aspekte

Für die verkehrliche Erschließung des neuen Standortes des Gefahrenabwehrzentrums wurde unter Berücksichtigung der verschiedenen Verkehre (Einsatzfahrzeuge, Anfahrtswege der Einsatzkräfte) ein Konzept entwickelt ("Erweitertes Verkehrsgutachten rund um die "Alte Leipziger", Teilbericht Erschließungskonzept Gefahrenabwehrzentrum", R+T Ingenieure, Darmstadt, Stand: Okt. 2019).

Die Anbindung an das übergeordnete Straßennetz (Lahnstraße, B456) führt zu einer deutlichen Verbesserung bei der Erreichbarkeit des Einsatzortes im Alarmfall. Die Feuerwehrausfahrt erfolgt direkt an die Lahnstraße mithilfe einer Bedarfssignalisierung. Sämtliche andere Fahrten (An-/Abfahrt Einsatzkräfte, Besucher) werden über örtliche Verkehrswege abgewickelt

Aus dem Verkehrsgutachten ist abzuleiten, dass der durch das Ausrücken von Einsatzfahrzeugen erzeugte Rückstau die durchgehende Nordumfahrung nicht beeinträchtigt. Die Bedarfssignalisierung der Feuerwehrausfahrt wird mit angepasster Signalisierung des Knotenpunktes Lahnstraße / Dornbachstraße gekoppelt. Dadurch wird gewährleistet, dass nach Ausfahrt des letzten Einsatzfahrzeuges der auf der Lahnstraße erzeugte Rückstau zügig abfahren kann.

Am östlichen und nördlichen Gebietsrand des Änderungsgebietes verläuft eine überörtliche Fahrradroute. Die örtliche Rad- und Fußwegeverbindung südlich der Hans-Thoma-Schule durchquert das Plangebiet bis zur Lahnstraße. Mit Realisierung des Gefahrenabwehrzentrums soll dieser Rad- und Fußweg zukünftig entlang der südlichen und westlichen Grundstücksgrenze an die Lahnstraße geführt werden.

A 6. Landschaftsplanerische Aspekte

Im Landschaftsplan des früheren Umlandverbandes Frankfurt 2000 (Karte 24: "Entwicklungskarte") ist das Änderungsgebiet als "Grünfläche - Wohnungsferne Gärten" dargestellt. Am südöstlichen Gebietsrand ist ein bestehender Gehölzbestand als "Biotopvernetzungselement - Baumreihe" dargestellt und am nördlichen "Uferbereich" und "Lebensräume und Landschaftsbestandteile gem. § 23 (1) HENatG) (jetzt § 13 HAGBNatSchG in Verbindung mit § 30 BNatSchG)" am Dornbachnebenbach.

Aussagen zur Behandlung und Anwendung der naturschutzrechtlichen Eingriffsregelung erfolgen im Umweltbericht unter B 2.2 und B 2.3.

A 7. Planerische Abwägung

Ziel der Planung der Stadt Oberursel ist die Schaffung eines zeitgemäßes Zentrums für die Brandbekämpfung, in dem die Freiwillige Feuerwehr Oberursel-Mitte, Brand- und Zivilschutz sowie Katastrophenschutz unterkommen, da die bestehende Wache sanierungsbedürftig ist und erforderliche Erweiterungen am Standort nicht möglich sind. Von 3 geprüften Standorten

ermöglicht lediglich der nun vorgesehene ein Gefahrenabwehrzentrum, das den aktuellen Vorschriften und Anforderungen (insbesondere gesetzliche Hilfsfrist von 10 Minuten) entspricht. Die beiden anderen Standorte kommen aus eigentumsrechtlichen bzw. Erschließungsgründen nicht in Frage.

Das städtebauliche Konzept beinhaltet 3 Gebäude sowie einen 25 m hohen Übungsturm. Im Umfeld des Standortes schließt sich lediglich am südlichen Gebiet Wohnbebauung an und westlich die Hans-Thoma-Schule. Östlich der Lahnstraße befindet sich ein Versicherungsgebäude. Aus städtebaulicher Sicht ist der Standort aufgrund der Lage zwischen dem Rand der bebauten Ortslage und Straßenverkehrsflächen verträglich.

Durch die Planung werden Baumaßnahmen und eine Versiegelung bislang unbebauter Flächen vorbereitet, wodurch mit Beeinträchtigungen von Umweltbelangen zu rechnen ist wie Verlust oder Einschränkung von Bodenfunktionen, von Gartenflächen, die der Naherholung und Nahrungsmittelproduktion dienen, und von Lebensräumen für Tiere und Pflanzen, Einschränkung des Versickerungsvermögens für Regenwasser, Verringerung der Grundwasserneubildung, Verminderung der Kaltluftproduktion sowie Veränderung des Landschaftsbildes. Durch den Betrieb des Gefahrenabwehrzentrums ist mit einer zusätzlichen Lärmbelastung des Umfeldes zu rechnen.

Die zu erwartenden Beeinträchtigungen von Umweltbelangen sind im Rahmen der verbindlichen Bauleitplanung und Bauplanung durch geeignete Festsetzungen und Maßnahmen (siehe Punkt B 2.3) möglichst weitgehend zu minimieren.

Die Anfälligkeit der durch die Planung ermöglichten Vorhaben für schwere Unfälle und Katastrophen ist nach § 2 Abs.4 BauGB und § 39 Abs.3 UVPG vertieft im nachfolgenden Planungs- und Zulassungsprozess zu behandeln. Auf der Ebene der regionalen Flächennutzungsplanung wird lediglich die Anfälligkeit bewertet, die sich aus der Darstellung der Art der Bodennutzung in den Grundzügen gemäß § 5 Abs.1 BauGB ergibt. Es besteht ein Risiko insbesondere für die menschliche Gesundheit durch Unfälle auf der vorbeiführenden Lahnstraße und A 661. Die Wahrscheinlichkeit für das Eintreten eines solchen schweren Unfalles wird als gering eingeschätzt.

Die im Änderungsgebiet bestehenden Kleingärten eines Kleingartenvereins sollen in den nahegelegenen Kleingartenbereich "An den Kieskauten" nördlich der A 661 verlagert werden. Falls die Ersatz-Fläche über die bereits dargestellte, aber nicht voll belegte "Grünfläche - Wohnungsferne Gärten" hinausgeht, erfolgt eine Anpassung der Darstellung im Rahmen der Neuaufstellung des RPS/RegFNP.

Die Inanspruchnahme von Kleingartenflächen sowie die Abweichung vom Landschaftsplan UVF 2000 zugunsten einer für die Sicherheit der Allgemeinheit bedeutsamen Nutzung wird als gerechtfertigt angesehen.

Flächenausgleich:

Flächenneuinanspruchnahmen für Gemeinbedarfsflächen sind gemäß der von der Verbandskammer am 29.04.2015 beschlossenen Richtlinie zum Flächenausgleich von dem Erfordernis des Flächenausgleichs ausgenommen, da ihre Anlagen und Einrichtungen der Allgemeinheit dienen.

B: Umweltbericht

B 1. Einleitung

B 1.1 Inhalt und wichtigste Ziele der Planänderung

Die Stadt Oberursel beabsichtigt die planungsrechtlichen Voraussetzungen für die Realisierung einen neuen Gefahrenabwehrzentrums und dessen Erschließung zu schaffen, da die bestehenden Gebäude der Feuerwehr Oberursel Mitte stark sanierungsbedürftig sind und nicht den heutigen Arbeitsschutz- und Leistungsanforderungen entsprechen und am heutigen Standort der zeitgemäße Raumbedarf und die Anforderungen an ein Gefahrenabwehrzentrum nicht erfüllt werden können.

Ein entsprechender Bebauungsplan ist im Verfahren (Parallelverfahren; B-Plan Nr. 255 "Gefahrenabwehrzentrum"). Damit dieser als aus dem RPS/RegFNP 2010 entwickelt angesehen werden kann, ist es erforderlich, die bisherige Planaussage entsprechend der Festsetzung im Bebauungsplan wie folgt zu ändern:

"Grünfläche - Wohnungsferne Gärten" mit "Vorbehaltsgebiet für besondere Klimafunktionen" in "Fläche für den Gemeinbedarf - Sicherheit und Ordnung, geplant" (ca. 1,7 ha) Bezüglich des Themas Flächenausgleich wird auf Kapitel A 7 verwiesen.

B 1.2 Umweltschutzziele der Fachgesetze und Fachpläne

Im Umweltbericht sind die in einschlägigen Fachgesetzen und Fachplänen festgelegten Ziele des Umweltschutzes darzustellen, die für die Planänderung von Bedeutung sind. Diese werden nachfolgend aufgeführt.

Zur Berücksichtigung der Umweltschutzziele wurden Prüfkriterien für die Umweltprüfung des RegFNP abgeleitet, die auch in der vorliegenden RegFNP-Änderung angewendet werden. Die Prüfkriterien und die entsprechende Methodik der Umweltprüfung sind im Kapitel 3.1.1 (Umweltprüfung allgemein) des Umweltberichts zum RPS/RegFNP 2010 erläutert. Dabei ist grundsätzlich zu berücksichtigen, dass auf Ebene der vorbereitenden Bauleitplanung die Einhaltung bestimmter Umweltschutzziele - wie z.B. von Grenzwerten beim Immissionsschutz - im Regelfall noch nicht genau geprüft werden kann, da in diesem Planungsstadium meist noch keine detaillierten Angaben zur späteren Nutzung vorliegen.

Wie die genannten Ziele im konkreten Fall der vorliegenden Planänderung berücksichtigt werden, ist in Kapitel B 2. Umweltauswirkungen und den diesem zu Grunde liegenden Datenblättern zur Umweltprüfung erläutert (siehe auch Kap. B 3.1 Prüfverfahren).

BBodSchG - Bundes-Bodenschutzgesetz

Zweck dieses Gesetzes ist es, nachhaltig die Funktionen des Bodens zu sichern oder wiederherzustellen. Hierzu sind schädliche Bodenveränderungen abzuwehren, der Boden und Altlasten sowie hierdurch verursachte Gewässerverunreinigungen zu sanieren und Vorsorge gegen nachteilige Einwirkungen auf den Boden zu treffen. Bei Einwirkungen auf den Boden sollen Beeinträchtigungen seiner natürlichen Funktionen sowie seiner Funktion als Archiv der Natur- und Kulturgeschichte so weit wie möglich vermieden werden. (§ 1 BBodSchG)

BlmSchG - Bundes-Immissionsschutzgesetz

Zweck dieses Gesetzes ist es, Menschen, Tiere und Pflanzen, den Boden, das Wasser, die Atmosphäre sowie Kultur- und sonstige Sachgüter vor schädlichen Umwelteinwirkungen zu schützen und dem Entstehen schädlicher Umwelteinwirkungen vorzubeugen. (§ 1 BImSchG)

Bei raumbedeutsamen Planungen und Maßnahmen sind die für eine bestimmte Nutzung vorgesehenen Flächen einander so zuzuordnen, dass schädliche Umwelteinwirkungen und von schweren Unfällen im Sinne des Artikels 3 Nummer 13 der Richtlinie 2012/18/EU in Betriebsbereichen hervorgerufene Auswirkungen auf die ausschließlich oder überwiegend dem Wohnen dienenden Gebiete sowie auf sonstige schutzbedürftige Gebiete, insbesondere öffentlich genutzte Gebiete, wichtige Verkehrswege, Freizeitgebiete und unter dem Gesichtspunkt des Naturschutzes besonders wertvolle oder besonders empfindliche Gebiete und öffentlich genutzte Gebäude, so weit wie möglich vermieden werden. (§ 50 BImSchG)

BNatSchG - Bundesnaturschutzgesetz

Zwecke dieses Gesetztes sind Natur und Landschaft auf Grund ihres eigenen Wertes und als Grundlage für Leben und Gesundheit des Menschen auch in Verantwortung für die künftigen Generationen im besiedelten und unbesiedelten zu schützen.

Dazu zählen, dass die biologische Vielfalt, die Leistungs- und Funktionsfähigkeit des Naturhaushalts einschließlich der Regenerationsfähigkeit und nachhaltigen Nutzungsfähigkeit der Naturgüter sowie die Vielfalt, Eigenart und Schönheit sowie der Erholungswert von Natur und Landschaft auf Dauer gesichert sind; der Schutz umfasst auch die Pflege, die Entwicklung und, soweit erforderlich, die Wiederherstellung von Natur und Landschaft. (§ 1 BNatSchG)

WHG - Wasserhaushaltsgesetz

Zweck dieses Gesetzes ist es, durch eine nachhaltige Gewässerbewirtschaftung die Gewässer als Bestandteil des Naturhaushalts, als Lebensgrundlage des Menschen, als Lebensraum für Tiere und Pflanzen sowie als nutzbares Gut zu schützen. (§ 1 WHG)

BauGB - Baugesetzbuch

Zweck dieses Gesetztes ist es, die Aufgaben der Bauleitplanung zu regeln. Die Bauleitpläne sollen eine nachhaltige städtebauliche Entwicklung, die die sozialen, wirtschaftlichen und umweltschützenden Anforderungen auch in Verantwortung gegenüber künftigen Generationen miteinander in Einklang bringt, und eine dem Wohl der Allgemeinheit dienende sozialgerechte Bodennutzung gewährleisten. Sie sollen dazu beitragen, eine menschenwürdige Umwelt zu sichern, die natürlichen Lebensgrundlagen zu schützen und zu entwickeln sowie den Klimaschutz und die Klimaanpassung, insbesondere auch in der Stadtentwicklung, zu fördern, sowie die städtebauliche Gestalt und das Orts- und Landschaftsbild baukulturell zu erhalten und zu entwickeln. Hierzu soll die städtebauliche Entwicklung vorrangig durch Maßnahmen der Innenentwicklung erfolgen. (§ 1 BauGB)

Landschaftsplan

Zu den Aussagen des Landschaftsplanes wird auf Kapitel A 6 verwiesen.

Flächenausgleichsrichtlinie des Regionalverbandes FrankfurtRheinMain

Die Flächenausgleichsrichtlinie soll einen nachhaltigen Umgang mit dem Schutzgut Boden dauerhaft gewährleisten und den Flächenverbrauch im Gebiet des Regionalverbandes angemessen steuern (Beschluss III-2015-26 der Verbandskammer vom 29.04.2015 zu Drucksache III-2015-26).

B 2. Umweltauswirkungen

B 2.1 Bestandsaufnahme und Bewertung des derzeitigen Umweltzustands

Das Änderungsgebiet ist durch überwiegende Kleingarten-Nutzung sowie Gehölzbestand am östlichen Gebietsrand an der Lahnstraße und am nördlichen Gebietsrand am Dornbach geprägt. Folgende Umweltfaktoren sind relevant:

Von der Änderung sind folgende Schutzgebiete betroffen: Lage im Naturpark Hochtaunus Lage innerhalb der Zone IIIB eines festgesetzten Trinkwasserschutzgebietes Lage angrenzend an ein festgesetztes Überschwemmungsgebiet

Folgende schutzgutbezogene Umweltfaktoren sind relevant:

Boden und Fläche

- Kleingartengelände mit Teil-Versiegelung (Hütten) und anthropogen überformten Böden in einem bereits baulich genutzten Ortsbereich
- Böden mit hoher Lebensraumfunktion (hohes bis sehr hohes Biotopentwicklungspotenzial, Nassstandort, Auenböden) im nördlichen und östlichen Randbereich
- mittlere bis geringe Bodenfunktion gemäß Bodenviewer HessenBöden

Wasser

- angrenzend an ein Gewässer mit stark veränderter Gewässerstrukturgüte (Dornbachnebengraben) und ein festgesetztes Überschwemmungsgebiet (Vorranggebiet für vorbeugenden Hochwasserschutz) des Dornbachs
- Lage innerhalb der Zone IIIB eines festgesetzten Trinkwasserschutzgebietes
- Lage am Rand eines Gebietes mit hoher Verschmutzungsempfindlichkeit des Grundwassers (Flurabstand <= 2m)

Luft und Klima

• klimawirksame Fläche mit hoher bis sehr hoher Bedeutung für den Kaltlufthaushalt

Tiere, Pflanzen und biologische Vielfalt

• Gemäß faunistischer Untersuchung zum Bebauungsplan weist das über das Änderungsgebiet hinausgehende Untersuchungsgebiet eine vergleichsweise hohe Artenvielfalt und Siedlungsdichte auf. Es wurden 20 Vogelarten, davon 16 Brutvogelarten festgestellt. Davon gelten Girlitz und Haussperling als Arten mit ungünstigem Erhaltungszustand in Hessen. Es wurden 4 Fledermausarten aufgenommen (Zwergfledermaus, Rauhautfledermaus, Abendsegler, Braunes und Graues Langohr), jedoch konnte keine Quartiersnutzung nachgewiesen werden. Sie ist jedoch möglich im Bereich der bei der Kartierung nicht zugänglichen Kleingärten. Reptilien konnten nicht festgestellt werden. Nach der in unserem Haus erstellten Potenzialanalyse anhand der Lebensraumausstattung (Kleingärten mit Rasen, Einzelgehölzen, Obstbäume, Zier- und Nutzpflanzen-Beeten, Ufergehölz, Straßenbegleitgrün) sind neben den untersuchten Vorkommen von europäischen Brutvögeln, Fledermäusen und Reptilien auch Amphibien, Heuschrecken, Tagfalter sowie Kleinsäuger möglich. Dazu enthält die faunistische Untersuchung keine Angaben.

Landschaft

- Das Landschaftsbild ist geprägt durch die Lage zwischen großen Schulgebäuden, Straßen und Wohnbebauung sowie Gehölzbeständen am nördlichen und östlichen Rand.
- Erholungsfunktion besteht im Wesentlichen für die private Nutzung der Kleingärten in einer nicht frei zugänglichen Anlage.

• Am nördlichen und östlichen Gebietsrand verläuft eine bestehende "überörtliche Fahrradroute".

Mensch und seine Gesundheit

 Belastung durch Straßenverkehrslärm von 65 bis 70 dB(A) tags (Lahnstraße und A 661)

Kultur- und sonstige Sachgüter

• Im Änderungsgebiet sind keine schützenswerten Kultur- und Sachgüter bekannt.

B 2.2 Prognose und Bewertung der Auswirkungen

Auswirkungen der bisherigen Planung

Durch die bisherige Planung sind keine neuen Auswirkungen zu erwarten, da sie der derzeitigen Nutzung "Grünfläche - Wohnungsferne Gärten" entspricht.

Auswirkungen der Planänderung

Durch die Planänderung sind durch Versiegelung und Überbauung folgende Auswirkungen zu erwarten:

- Verlust von bisher überwiegend unversiegelten Kleingartenflächen
- dauerhafter Verlust des natürlichen Bodens und seiner natürlichen Bodenfunktionen (Lebensraumfunktion, Speicher-, Puffer- und Filterfunktion, natürliche Ertragsfunktion) durch Versiegelung, Verdichtung und Vegetationsverlust. Detailliertere Aussagen zu den Auswirkungen sowie zum möglichen Ausgleich können erst im Rahmen der verbindlichen Bauleitplanung getroffen werden.

Diese Auswirkungen stellen einen Konflikt mit den Zielen des BBodSchG, BImSchG und BauGB dar.

- Zum nördlich angrenzenden Dornbachnebenbach ist durch entsprechende Festsetzungen im Bebauungsplan ein ausreichender Abstand einzuhalten, so dass keine Beeinträchtigungen des Gewässerlaufes, Gehölzbewuchses und festgesetzten Überschwemmungsgebietes zu erwarten sind.
- Reduzierung der Grundwasserneubildung Diese Auswirkungen stellen einen Konflikt mit den Zielen des BImSchG, WHG und BauGB dar.
- Verlust kaltluftproduzierender Flächen und dadurch geringfügige Veränderungen des Kleinklimas
- Aussagen zu weiteren Auswirkungen des geplanten Vorhabens auf das Klima, seine Anfälligkeit gegenüber den Folgen des Klimawandels wie z.B. höhere Anzahl von heißen Sommertagen, Zunahme von Starkregenereignissen, heftigen Stürmen sowie zu den eingesetzten Techniken und Stoffen können auf Ebene der vorbereitenden Bauleitplanung nur sehr allgemein getroffen werden. Genauere Angaben sind erst auf der Ebene der verbindlichen Bauleitplanung möglich.

Diese Auswirkungen stellen einen Konflikt mit den Zielen des BImSchG und BauGB dar.

- Verlust und Beeinträchtigung von Lebensräumen für Tiere und Pflanzen (Garten-Nutz- und Zierpflanzen, Rasen, Gehölze) und von Jagdhabitaten für Fledermäuse, Verlust an biologischer Vielfalt.
- Diese Auswirkungen stellen einen Konflikt mit den Zielen des BImSchG und BNatSchG dar.
- Verlust von kleinräumig landschaftsbildprägenden und für die Naherholung genutzten
 Strukturen (Kleingärten), Veränderung des Ortsbildes durch umfangreiche bauliche Anlagen
 Das Rad- und Fußwegenetz bleibt für die Naherholung erhalten.
- Belastung der Bewohner und Nutzer im näheren Umfeld durch Sirenen, Straßenverkehrslärm und Martinshorn der Einsatzfahrzeuge sowie zusätzlichen PKW-Verkehr von Einsatzkräften und Besuchern von Veranstaltungen. Hierzu erfolgt im Bebauungsplan-Verfahren

eine schalltechnische Untersuchung, aus der geeignete Maßnahmen zur Minderung der Beeinträchtigung abzuleiten sind.

Diese Auswirkungen stellen einen Konflikt mit den Zielen des BImSchG und des BauGB dar.

Bei Realisierung der Planung werden voraussichtlich während der Bau- und Betriebsphase Abfälle (u.a. Erdaushub, sonstige Baustellenabfälle) und Abwasser anfallen sowie Emissionen wie z.B. Schadstoffe, Lärm, Erschütterungen, Licht entstehen. Art und Menge und der ordnungsgemäße Umgang mit anfallenden Stoffen sowie der Umfang der aus möglichen Emissionen resultierenden Belästigungen kann in der vorbereitenden Bauleitplanung nicht detailliert beschrieben und quantifiziert werden. Sie sind im Rahmen der verbindlichen Bauleitplanung zu ermitteln. Aussagefähige Regelungen und mögliche Vermeidungsmaßnahmen, ggfs. auch zur Betriebsphase des Vorhabens, sind auf Ebene der verbindlichen Bauleitplanung bzw. im Rahmen der Baugenehmigung zu treffen.

Für das Plangebiet sind gemäß dem heutigen Kenntnisstand auf Ebene der vorbereitenden Bauleitplanung keine kumulierenden Wirkungen mit anderen Vorhaben im Umfeld erkennbar.

Naturschutzrechtliche Eingriffsregelung

Da noch keine detaillierte Planung mit allen ggf. möglichen Maßnahmen zur Verringerung des Eingriffs vorliegt, können konkrete Aussagen zur naturschutzrechtlichen Eingriffsregelung erst im weiteren Verfahren ergänzt werden. Ein entstehendes Defizit soll über Ökokontomaßnahmen kompensiert werden.

FFH-Verträglichkeit

Gemäß § 34 Bundesnaturschutzgesetz sind Projekte vor ihrer Zulassung auf ihre Verträglichkeit mit den Erhaltungszielen von Natura 2000-Gebieten zu überprüfen. In den maßgeblichen Gesetzen ist festgelegt, dass Flächennutzungspläne zu den zu prüfenden Projekten bzw. Plänen zählen. Die Natura 2000-Gebiete bilden das europäische Schutzgebietsnetz und umfassen die im Rahmen der Fauna-Flora-Habitat-Richtlinie (FFH-Richtlinie) und Vogelschutzrichtlinie gemeldeten Gebiete. Im Scoping-Verfahren zum RPS/RegFNP 2010 wurde festgelegt, dass geplante Bauflächen innerhalb eines 1000 m-Radius um Natura 2000-Gebiete einer FFH-Vorprüfung (Prognose) zu unterziehen sind, geplante Grünflächen (bis auf Sport) in einem 200 m-Radius. Die Prüfung ergab keine derart betroffenen Flächen innerhalb dieser Abstandsbereiche.

B 2.3 Maßnahmen zur Vermeidung, Verringerung und zum Ausgleich

Im Rahmen der verbindlichen Bauleitplanung sollen Festsetzungen getroffen werden, die den o.g. Umweltauswirkungen entgegen wirken. Das sind im Wesentlichen:

- Festsetzungen zur Wasserdurchlässigkeit von Grundstücksteilen, Einsatz wasserdurchlässiger Baustoffe- oder Bauteile
- Identifizierung und Sicherung wertvoller, empfindlicher und/oder nicht benötigter Bodenflächen während der Bauphase, fachgerechte Verwertung von Bodenaushub (getrennte Lagerung von Ober- und Unterboden, Vermeidung von Vernässung und Verdichtung, Wiedereinbau), Wiederherstellung baulich temporär genutzter Bodenflächen, Vermeidung stofflicher Belastungen des Bodens und des Grundwassers bei
 den Bauausführungen.
- Nicht vermeidbare erhebliche Beeinträchtigungen des Bodens und seiner natürlichen Funktionen sind gemäß Eingriffsregelung des Bundesnaturschutzgesetzes zu kompensieren. Der Regionale Flächennutzungsplan kann hierfür lediglich eine Rahmensetzung treffen - z.B. über die Darstellung der "Ökologisch bedeutsamen Flächennutzung". Die konkrete Planung und Durchführung der Kompensationsmaßnahmen selbst ist im Zuge der Bauleitplanung bzw. der Fachplanung zu leisten. Dafür geeignet sind insbesondere Böden mit geringem Funktionserfüllungsgrad, wobei zwischen

Eingriff und Ausgleich kein räumlicher Zusammenhang bestehen muss. Zu den bevorzugten Maßnahmen zählen z.B. Entsiegelung, Rekultivierung von Abbaustätten, Altablagerungen usw., Abtrag von Aufschüttungen, Verfüllungen usw., Schadstoffbeseitigung, Bodenreinigung, Oberbodenauftrag, Bodenlockerung, erosionsmindernde Maßnahmen, Wiedervernässung ehemals nasser oder feuchter Standorte oder Aufwertung ackerbaulich bewirtschafteter Fläche durch Extensivierung. (s. Hessisches Ministerium für Umwelt, Energie, Landwirtschaft und Verbraucherschutz (2011): Bodenschutz in der Bauleitplanung - Arbeitshilfe zur Berücksichtigung von Bodenbelangen in der Abwägung und der Umweltprüfung nach BauGB in Hessen)

- Maßnahmen zur Regenwasserbewirtschaftung, Rückführung von Niederschlagswasser in den Wasserkreislauf, soweit dies aus wasserrechtlicher Sicht sinnvoll und zulässig ist
- Die Ge- und Verbote der Schutzverordnung des Trinkwasserschutzgebietes sind im Rahmen der weiteren Planung zu berücksichtigen, so dass keine Beeinträchtigungen zu erwarten sind.
- Vom Dornbachnebenbach ist ein entsprechender Abstand im Rahmen der weiteren Planung einzuhalten, so dass keine Beeinträchtigungen der Bachaue, des Ufergehölzsaums und des angrenzend an das Änderungsgebiet festgesetzten Überschwemmungsgebietes zu erwarten sind.
- Festsetzung von Flächen mit Bindungen für Bepflanzung sowie Erhaltung von Bäumen, Sträuchern und sonstigem Bewuchs sowie zur Dachbegrünung
- Festsetzung von Maßnahmen zur Vermeidung bzw. Minimierung von Beeinträchtigungen und zur Kompensation
- zeitliche Beschränkung der Baufeldvorbereitung und Rodung von Gehölzen auf Zeiträume außerhalb der Brutsaison von Vögeln, Kontrolle von zu beseitigenden Bestandsgebäuden bzgl. des Vorkommens geschützter Tierarten
- Verwendung von insektenfreundlicher Beleuchtung (z.B. Natrium-Dampfdrucklampen, LED-Leuchtmittel) mit vollständig geschlossenem Lampengehäuse, um ein Anlocken von Insekten zu vermeiden bzw. Verluste zu minimieren.
- Erforderliche Maßnahmen des Lärmschutzes (wie z.B. entsprechende Gebäudeanordnung sowie bauliche Vorkehrungen an Gebäuden) werden im Rahmen des parallel laufenden Bebauungsplanverfahrens konkretisiert.

B 2.4 Anderweitige Planungsmöglichkeiten

Am heutigen Feuerwehrstandort und angrenzender Flächen kommt eine Deckung des Raumbedarf durch Umbau- und Ersatzmaßnahmen wegen der Lage im Überschwemmungsgebiet und der Geländetopografie nicht in Frage. Von den drei weiteren unter Berücksichtigung der gesetzlich geforderten 10-minütigen Hilfsfrist geprüften Standorten erfüllt nach Abstimmung mit der Feuerwehr lediglich der Standort Lahnstraße / Dornbachstraße die Anforderungen eines Gefahrenabwehrzentrums.

B 3. Zusätzliche Angaben

B 3.1 Prüfverfahren

Das für die vorliegende Planänderung verwendete Verfahren zur Umweltprüfung ist hinsichtlich Umfang, Detaillierungsgrad und Methodik weitgehend identisch mit dem Prüfverfahren zum Umweltbericht des RPS/RegFNP 2010. In der Planänderung kommen insbesondere die darin unter 3.1.1 und 3.1.2 beschriebenen Teilverfahren zur Prüfung von Einzelflächen (Einzelprüfung) und zur Vorprüfung der Natura 2000- bzw. FFH-Verträglichkeit zur Anwendung. Das Verfahren wurde ergänzt um Aussagen zu den Risiken für die menschliche Gesundheit, das kulturelle Erbe oder die Umwelt (zum Beispiel durch Unfälle oder Katastrophen) und um

eine Beschreibung der erheblichen nachteiligen Auswirkungen nach § 1 Absatz 6 Nummer 7 Buchstabe i BauGB.

Für die Einzelprüfung wird ein GIS-basiertes Abfrage-, Dokumentations- und Erstbewertungsinstrumentarium verwendet, mit dem alle relevanten Umweltbelange automatisiert ermittelt werden können.

Anhand von über 50 Umweltthemen werden dabei die Auswirkungen der Planänderung auf sieben verschiedene Schutzgüter (Boden und Fläche, Wasser, Luft und Klima, Tiere und Pflanzen/Biologische Vielfalt, Landschaft / landschaftsbezogene Erholung, Gesundheit des Menschen/Bevölkerung, Kultur- und Sachgüter) sowie Wechselwirkungen zwischen diesen analysiert. Zu den Umweltthemen zählen sowohl meist gebietsbezogene Angaben zu hohen Umweltqualitäten, die negativ oder positiv beeinflusst werden können als auch vorhandene Vorbelastungen, die die Planung selbst beeinträchtigen können. Ein Teil der Umweltthemen ist zusätzlich mit rechtlichen Bindungen belegt, die sich für bestimmte Planungen als Restriktion erweisen können (z.B. naturschutzrechtliche Schutzgebiete). Für einzelne Umweltthemen wurden so genannte "Erheblichkeitsschwellen" definiert, bei deren Überschreiten mit voraussichtlichen erheblichen Umweltauswirkungen zu rechnen ist.

Die Ergebnisse der automatisierten Umweltprüfung werden in einem "Datenblatt zur Umweltprüfung" dargestellt. Sie sind die Grundlage für die weiter eingrenzende, verbalargumentative Bewertung in Kapitel B 2 des Umweltberichts.

Das Datenblatt kann beim Regionalverband FrankfurtRheinMain eingesehen werden.

Die Prüfung der FFH-Verträglichkeit wird auf den ersten Prüfschritt (FFH-Vorprüfung oder - Prognose) begrenzt. In der FFH-Vorprüfung erfolgt eine überschlägige Bewertung, ob erhebliche Beeinträchtigungen der für die Erhaltungsziele oder den Schutzzweck maßgeblichen Bestandteile eines Natura-2000 Gebietes durch die Planung offensichtlich ausgeschlossen werden können.

Die Vorprüfung ist auf die Ebene der vorbereitenden Bauleitplanung ausgerichtet. Diese gibt nur die Grundzüge der angestrebten Flächennutzung wieder. Auf der Ebene der verbindlichen Bauleitplanung ist im Regelfall eine weitere Vorprüfung ausgehend von Wirkfaktoren der dann konkretisierten Planung durchzuführen.

Bei der Zusammenstellung der Angaben sind folgende Schwierigkeiten aufgetreten:

Einzelne Umweltbelange können wegen zu kleinmaßstäblicher Datengrundlagen und mangels Kenntnis der im Einzelnen geplanten Vorhaben nur in sehr allgemeiner Form behandelt werden. Dies betrifft Aussagen

- zur Art und Menge der erzeugten Abfälle, ihrer Beseitigung und Verwertung,
- zu den Auswirkungen der geplanten Vorhaben auf das Klima sowie deren Anfälligkeit gegenüber den Folgen des Klimawandels,
- zu den eingesetzten Techniken und Stoffen und
- zu den Risiken für die menschliche Gesundheit, das kulturelle Erbe oder die Umwelt durch schwere Unfälle oder Katastrophen.

Diese Aspekte können erst im Rahmen der weiteren Konkretisierung der Vorhaben im Plangebiet im Rahmen der nachfolgenden Planungs- und Genehmigungsverfahren genauer benannt werden.

B 3.2 Geplante Überwachungsmaßnahmen (Monitoring)

Gemäß § 4c BauGB sind die erheblichen Umweltauswirkungen, die auf Grund der Durchführung von Bauleitplänen eintreten, zu überwachen.

Für den RPS/RegFNP 2010 wurde dazu ein Konzept für ein Monitoring entwickelt, das in Kapitel 3.2 des Umweltberichtes zum RPS/RegFNP 2010 beschrieben ist. Die mit der vorliegenden Planänderung verbundenen Umweltauswirkungen fließen in dieses Monitoring mit ein.

B 3.3 Zusammenfassung des Umweltberichts

Für die Realisierung einen neuen Gefahrenabwehrzentrums wird eine derzeit kleingärtnerisch genutzte Fläche überplant. Durch das Vorhaben sind durch Versiegelung, Überbauung und den Betrieb Auswirkungen auf Boden und Fläche (Flächenverlust, Funktionsverlust natürlicher Böden), Wasser (Reduzierung der Grundwasserneubildung), Tiere, Pflanzen und biologische Vielfalt (Lebensraumverlust), Klima und Luft (kleinklimatische Veränderung), Landschaft (Veränderung des Landschaftsbildes) sowie im Umfeld lebende oder sich zeitweise aufhaltende Menschen (Verlust eines Naherholungsgebietes, Lärmbelastung) zu erwarten.

Die Auswirkungen sind im Rahmen der verbindlichen Bauleitplanung durch geeignete Ausgleichs- und Ersatzmaßnahmen möglichst weitgehend zu minimieren beziehungsweise zu kompensieren.

Angesichts der hohen Bedeutung des Vorhabens für die Sicherheit der Allgemeinheit sind die zu erwartenden Beeinträchtigungen nicht zu vermeiden.

B 3.4 Referenzliste der verwendeten Quellen

Nr. 1 - 5 des Quellenverzeichnisses

5. Änderung des Regionalplans Südhessen/Regionalen Flächennutzungsplans 2010 für die Stadt Oberursel (Taunus), Stadtteil Oberursel, Gebiet: "Gefahrenabwehrzentrum"

Aufstellungsbeschluss mit anschließender frühzeitiger Beteiligung

Quellenverzeichnis

- [1] Datenblatt der Strategischen Umweltprüfung, 29.07.2019
- [2] Landschaftsplan des Umlandverbandes Frankfurt (2000)
- [3] Vorentwurf Bebauungsplan Nr. 255 "Gefahrenabwehrzentrum", Dipl. Ing. Ilse Erzigkeit, Mediation, Stadtplanung, Überlingen, November 2019
- [4] Erweitertes Verkehrsgutachten rund um die "Alte Leipziger", Teilbericht: Erschließungskonzept Gefahrenabwehrzentrum, R+T Ingenieure für Verkehrsplanung, Darmstadt, Oktober 2019
- [5] Faunistische Untersuchung der Fläche des geplanten Gefahrenabwehrzentrums in Oberursel, GPM Kronberg, Oktober 2019