


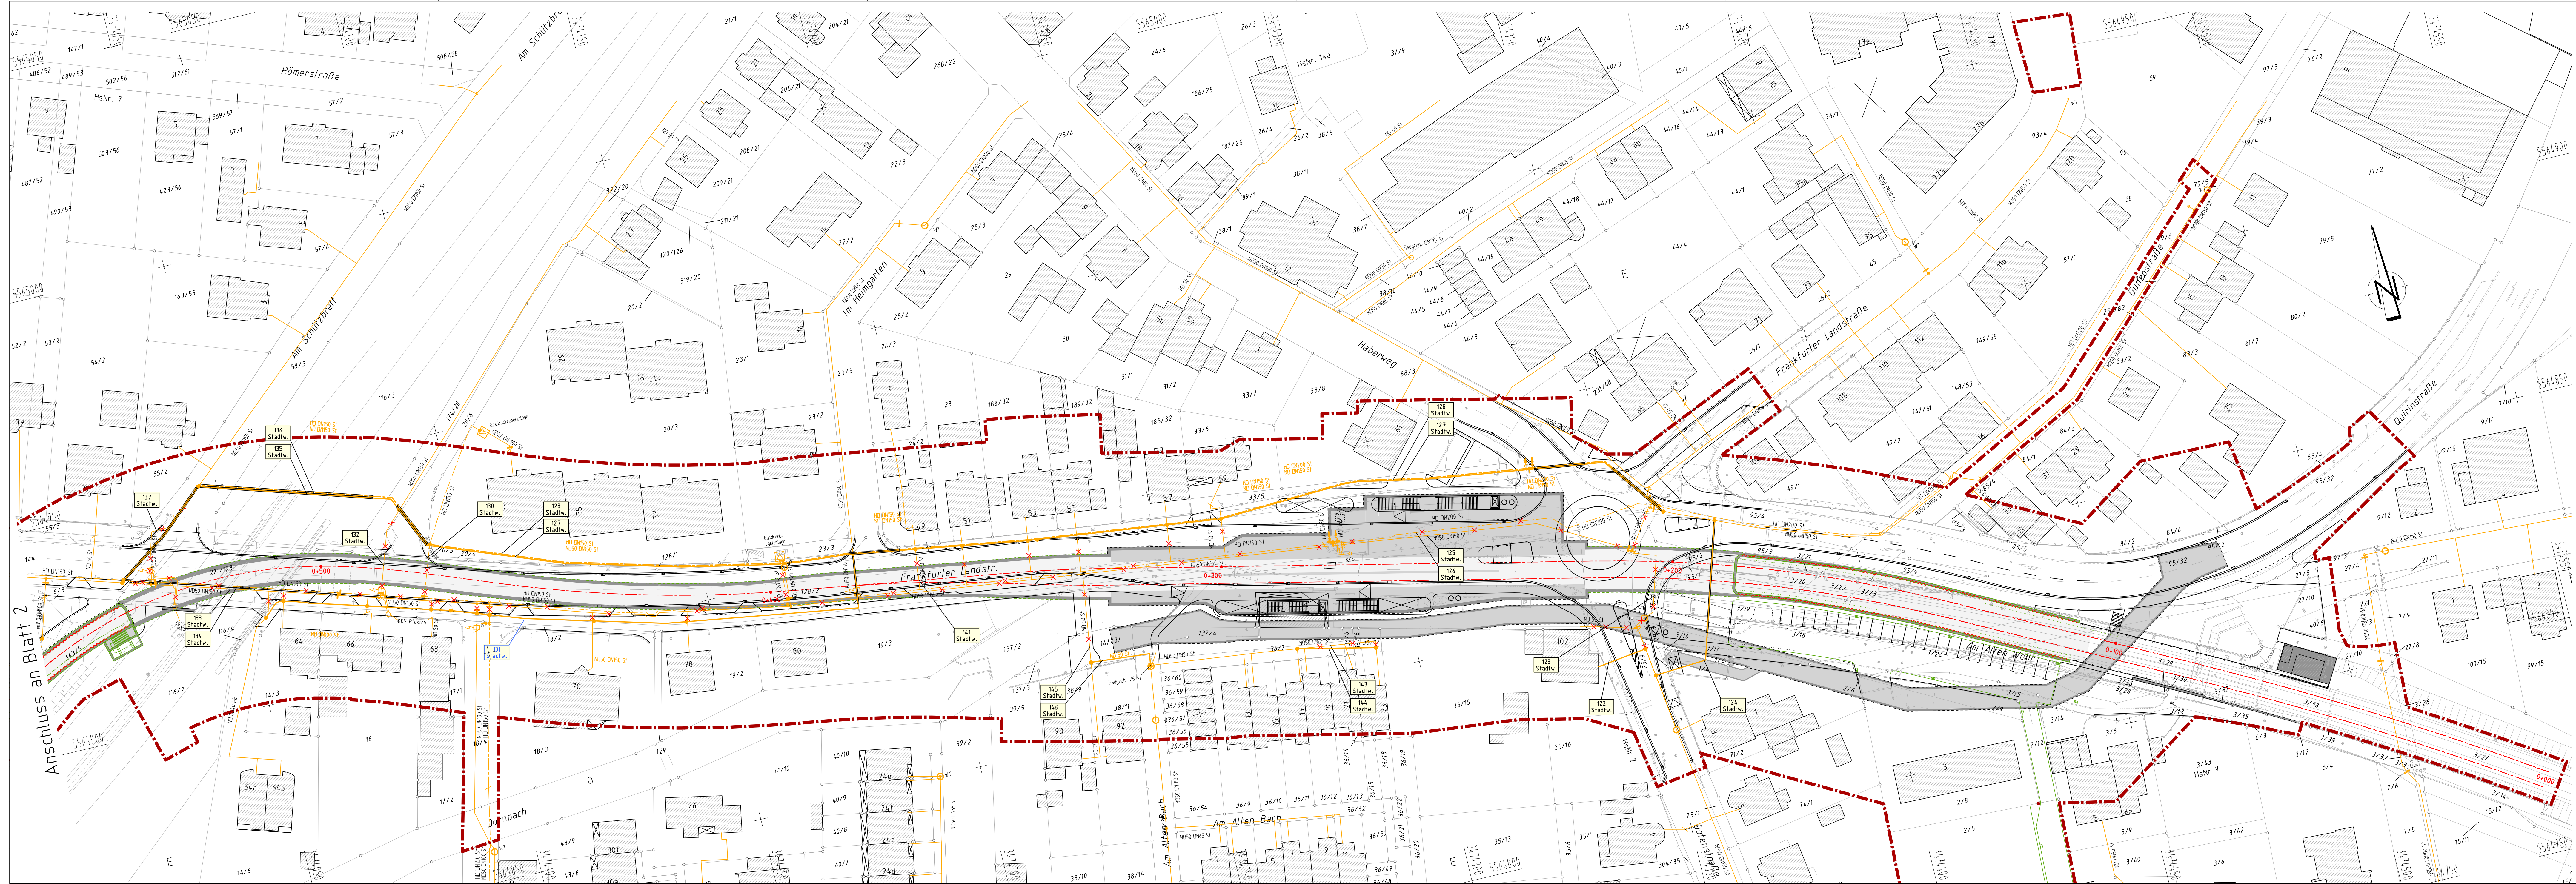

Legende - Leitungskataster

Gasversorgung
Bestand
Planung
Gashochdruckleitung
Gasniederdruckleitung
Gasregler
Absperschieber
Entlüftung
Wasserstopf
Ausbläser
Verlegung im Schutzrohr

Planung U2-Verlängerung
unterirdische Bauwerke
sonstige Ingenieurbauwerke
laufende Nummer des Bauwerksverzeichnisses mit Leitungsträger (Beispiel: Stadtwerke Bad Homburg)
Rückbau/Abbruch
Stadtbahnachse
Feststellungsgrenze
Baufeldgrenze

Ungenauigkeiten sind bei der Lage der Leitungen infolge geographischer Übertragung aus den von den Versorgungsträgern und Ämtern zur Verfügung gestellten Unterlagen möglich. Die Vollständigkeit der eingetragenen Versorgungsleitungen wird nicht garantiert.

D					
C					
B	Grüneintragungen - Änderungen im Ergebnis der Offenlage/Beteiligung ab 03/2014				
A	Blaueintragungen/Blaue Bauwerksnummern - Überarbeitung gem. Erörterung vom 04/2012				
Index	Änderungen bzw. Ergänzungen				
GRUNDLAGEN	amtliches Kataster	Bad Homburg v.d.H., FB Stadtplanung	Stand: 22.09.2015	Datum: 22.09.2015	Blatt: 100
	Vermessung	ObVI Wittig + Kirchner, Bad Homburg	Stand: 22.09.2015	Datum: 22.09.2015	Blatt: 100
	Vermessung	ObVI Wittig + Kirchner, Bad Homburg	Stand: 22.09.2015	Datum: 22.09.2015	Blatt: 100

VKT Verkehrsplanung
Köhler und Taubmann GmbH
Frankfurt, den 25.09.2015

Zur Information
- Unterlage aus Ausgangsverfahren -
Anlage A8 - Blatt 1.2 - Gas der 1. Planänderung
- km 0+559

Verlängerung der Stadtwerke Bad Homburg - Bahnhof
Stellung
Anlage 8
Blatt Nr. 1.2B
Maßstab: 1:500

Magistrat der Stadt Bad Homburg v.d.H. Höhe
Herrn
Heinze
Bad Homburg, 30.09.2015