


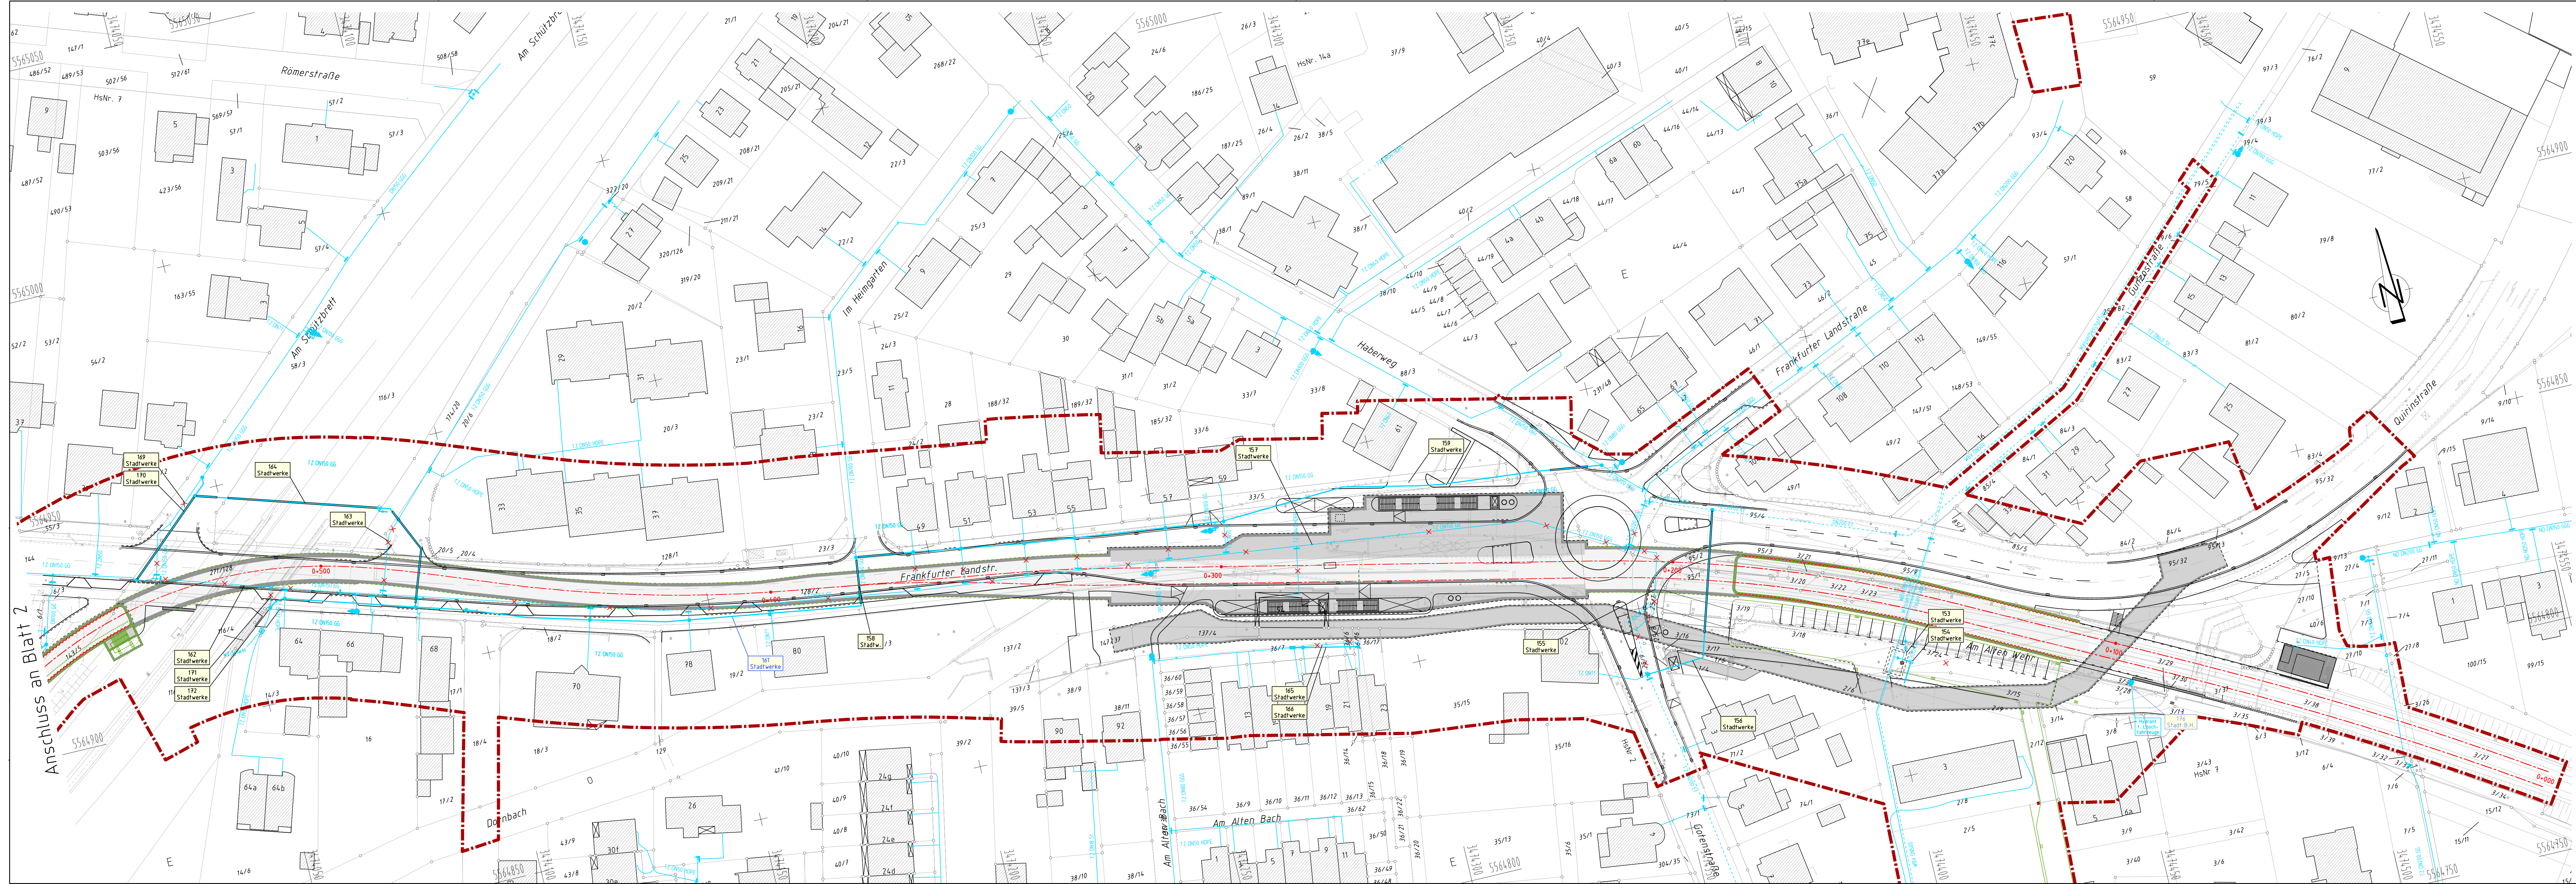

Legende - Leitungskataster

Wasserversorgung
Bestand
Planung
Wasserleitungen
Ober-/Unterflurhydrant
Absperschieber
Stopfen
Abzweig
Verlegung im Schutzrohr

Planung U2-Verlängerung
unterirdische Bauwerke
sonstige Ingenieurbauwerke
WZ-Schacht
laufende Nummer des Bauwerksverzeichnisses mit Leitungsträger (Beispiel: Süwag)
Rückbau/Abbruch
Stadtbahnachse
Feststellungsgrenze
Baufeldgrenze

Ungenauigkeiten sind bei der Lage der Leitungen infolge geographischer Übertragung aus den von den Versorgungsträgern und Ämtern zur Verfügung gestellten Unterlagen möglich. Die Vollständigkeit der eingetragenen Versorgungsleitungen wird nicht garantiert.

D					
C					
B	Grüneintragungen - Änderungen im Ergebnis der Offenlage/Beteiligung ab 03/2014				
A	Blaueintragungen/blaue Bauwerksnummern - Überarbeitung gem. Erörterung vom 04/2015				
Index	Änderungen bzw. Ergänzungen				
GRUNDLAGEN	amtliches Kataster	Bad Homburg v.d.H., FB Stadtplanung	Stp	03/2015	1:100
	Vermessung	ObVI Wittig + Kirchner, Bad Homburg			NN 100
	Vermessung	ObVI Wittig + Kirchner, Bad Homburg			NN 100

VKT Verkehrsplanung
Köhler und Taubmann G.
Frankfurt, den 25.09.2015

Zur Information - Unterlage aus Ausgangsverfahren -
Anlage A8 - Blatt 01.3 - TW der 1. Planänderung
Verlängerung der ... nach Bad Homburg - Bahnhof
Anlage 8
Blatt Nr. 1.3B
Maßstab: 1:500

Bad Homburg, 30.09.2015

Heinze