


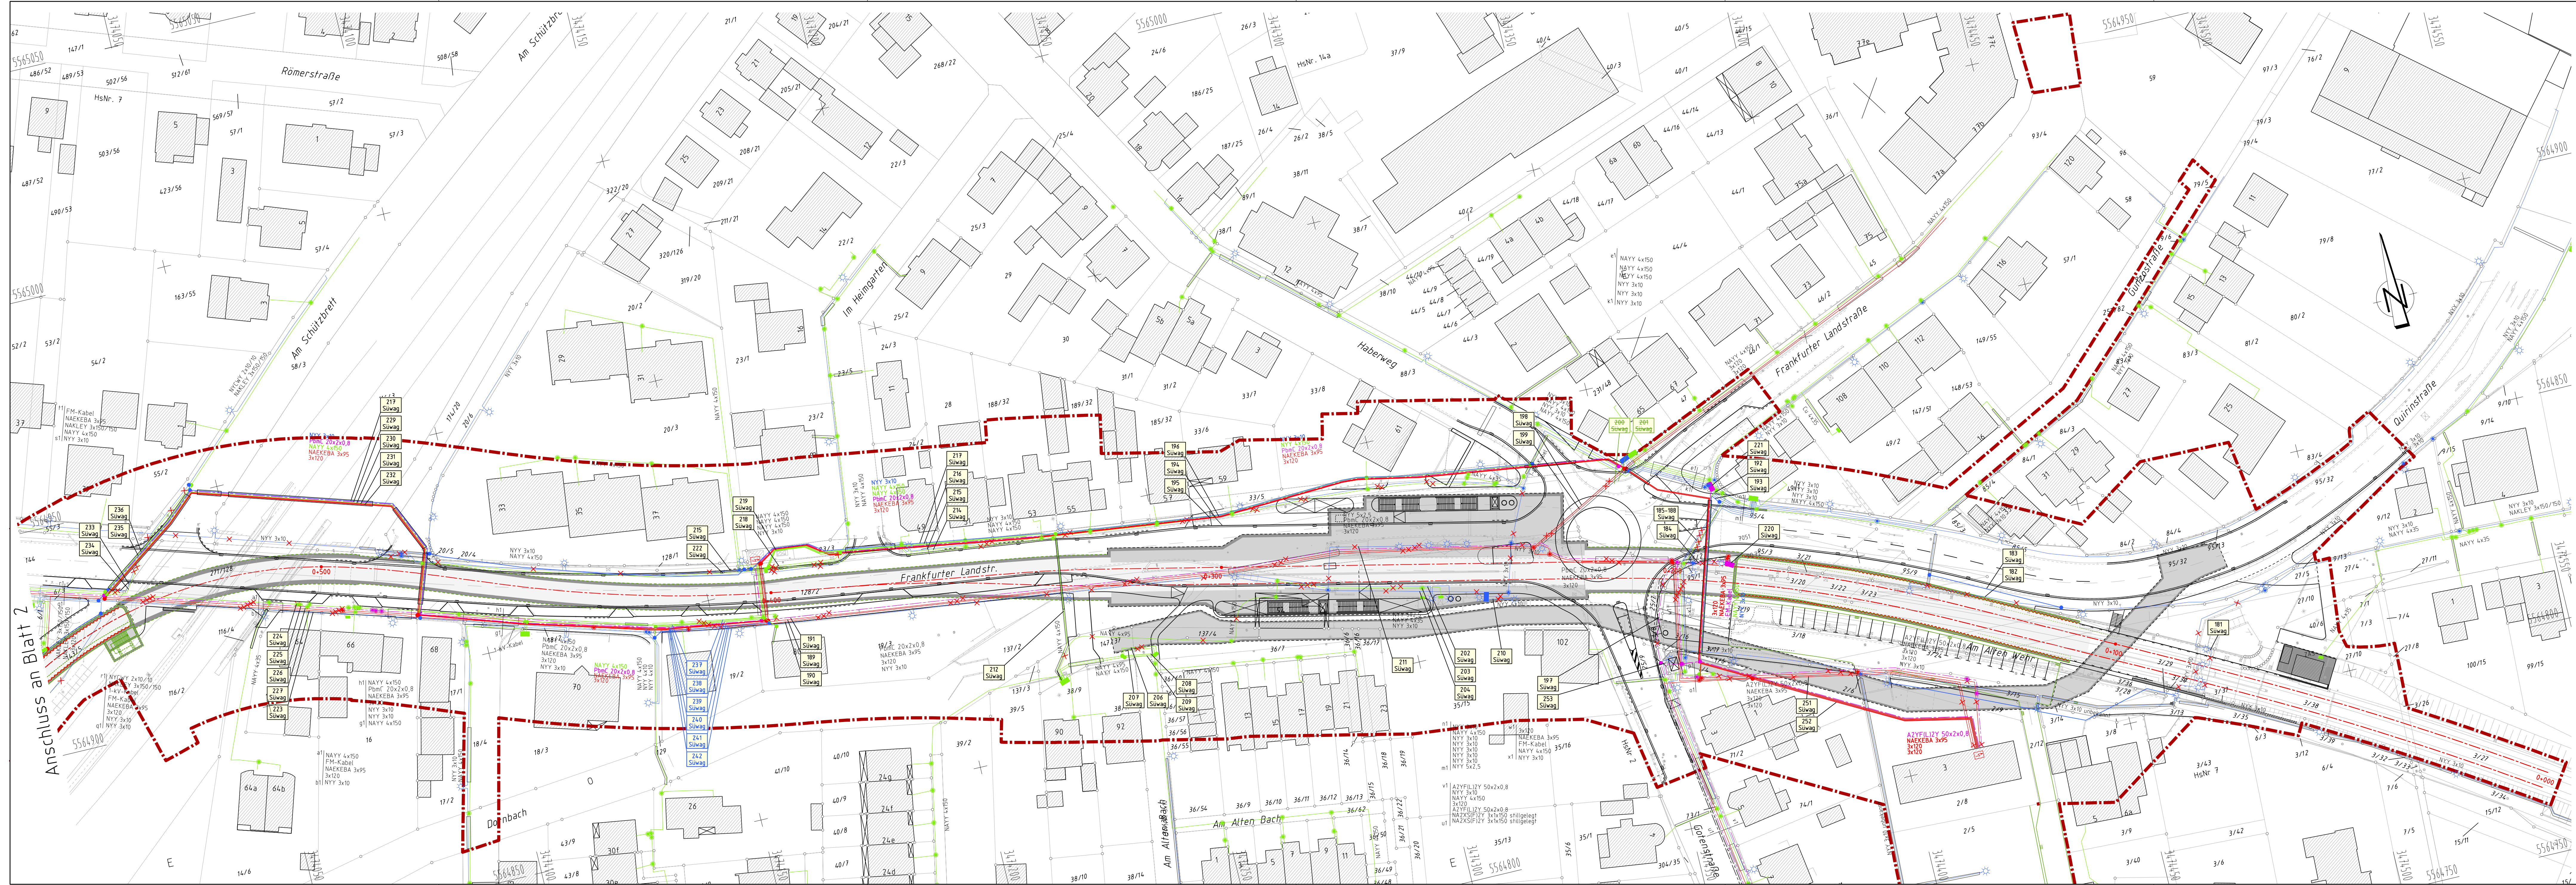

Legende - Leitungskataster

Energieversorgung
Bestand Planung
EV-Hochspannungskabel
EV-Niederspannungskabel
Verteilerkasten
EV-Steuerkabel
Verteilerkasten
Leitung stillgelegt
Verlegung im Schutzrohr
Stadtbeleuchtung
Bestand Planung
EV-Stadtbeleuchtung
Verteilerkasten
Straßenleuchte

Planung U2-Verlängerung
unterirdische Bauwerke
sonstige Ingenieurbauwerke
Laufende Nummer des Bauwerksverzeichnis mit Leitungsträger (Beispiel: Suwag)
301 Suwag
Rückbau/Abbruch
0+000
Stadtbahnhofs
Feststellungsgrenze
Baufeldgrenze

Ungeauigkeiten sind bei der Lage der Leitungen infolge geographischer Übertragung aus den von den Versorgungsträgern und Ämtern zur Verfügung gestellten Unterlagen möglich. Die Vollständigkeit der eingetragenen Versorgungsleitungen wird nicht garantiert.

D					
C					
B	Grüneintragungen - Änderungen im Ergebnis der Offenlage/Beteiligung ab 03/2014				
A	Blaueintragungen/blaue Bauwerksnummern - Überarbeitung gen. Erörterung vom 04/2015				
Index	Änderungen bzw. Ergänzungen				
GRUNDLAGEN	amtliches Kataster	Bad Homburg v.d.H., FB Stadtplanung	Stand	01/2015	100
	Vermessung	ObVI Wittig + Kirchner, Bad Homburg			
	Vermessung	ObVI Wittig + Kirchner, Bad Homburg			
VKT Verkehrsplanung Köhler und Taubmann GmbH					
Frankfurt, den 25.09.2015					
Verlängerung der Stadtplanung nach Bad Homburg - Bahnhof					
Anlage 8					
Blatt Nr. 1.4B					
Maßstab: 1:500					
Bad Homburg, 30.09.2015					

Zur Information
- Unterlage aus Ausgangsverfahren -
- Unterlage A8, Blatt 1.4, wird ersetzt durch 1. Planänderung
- Änderung

Heinze