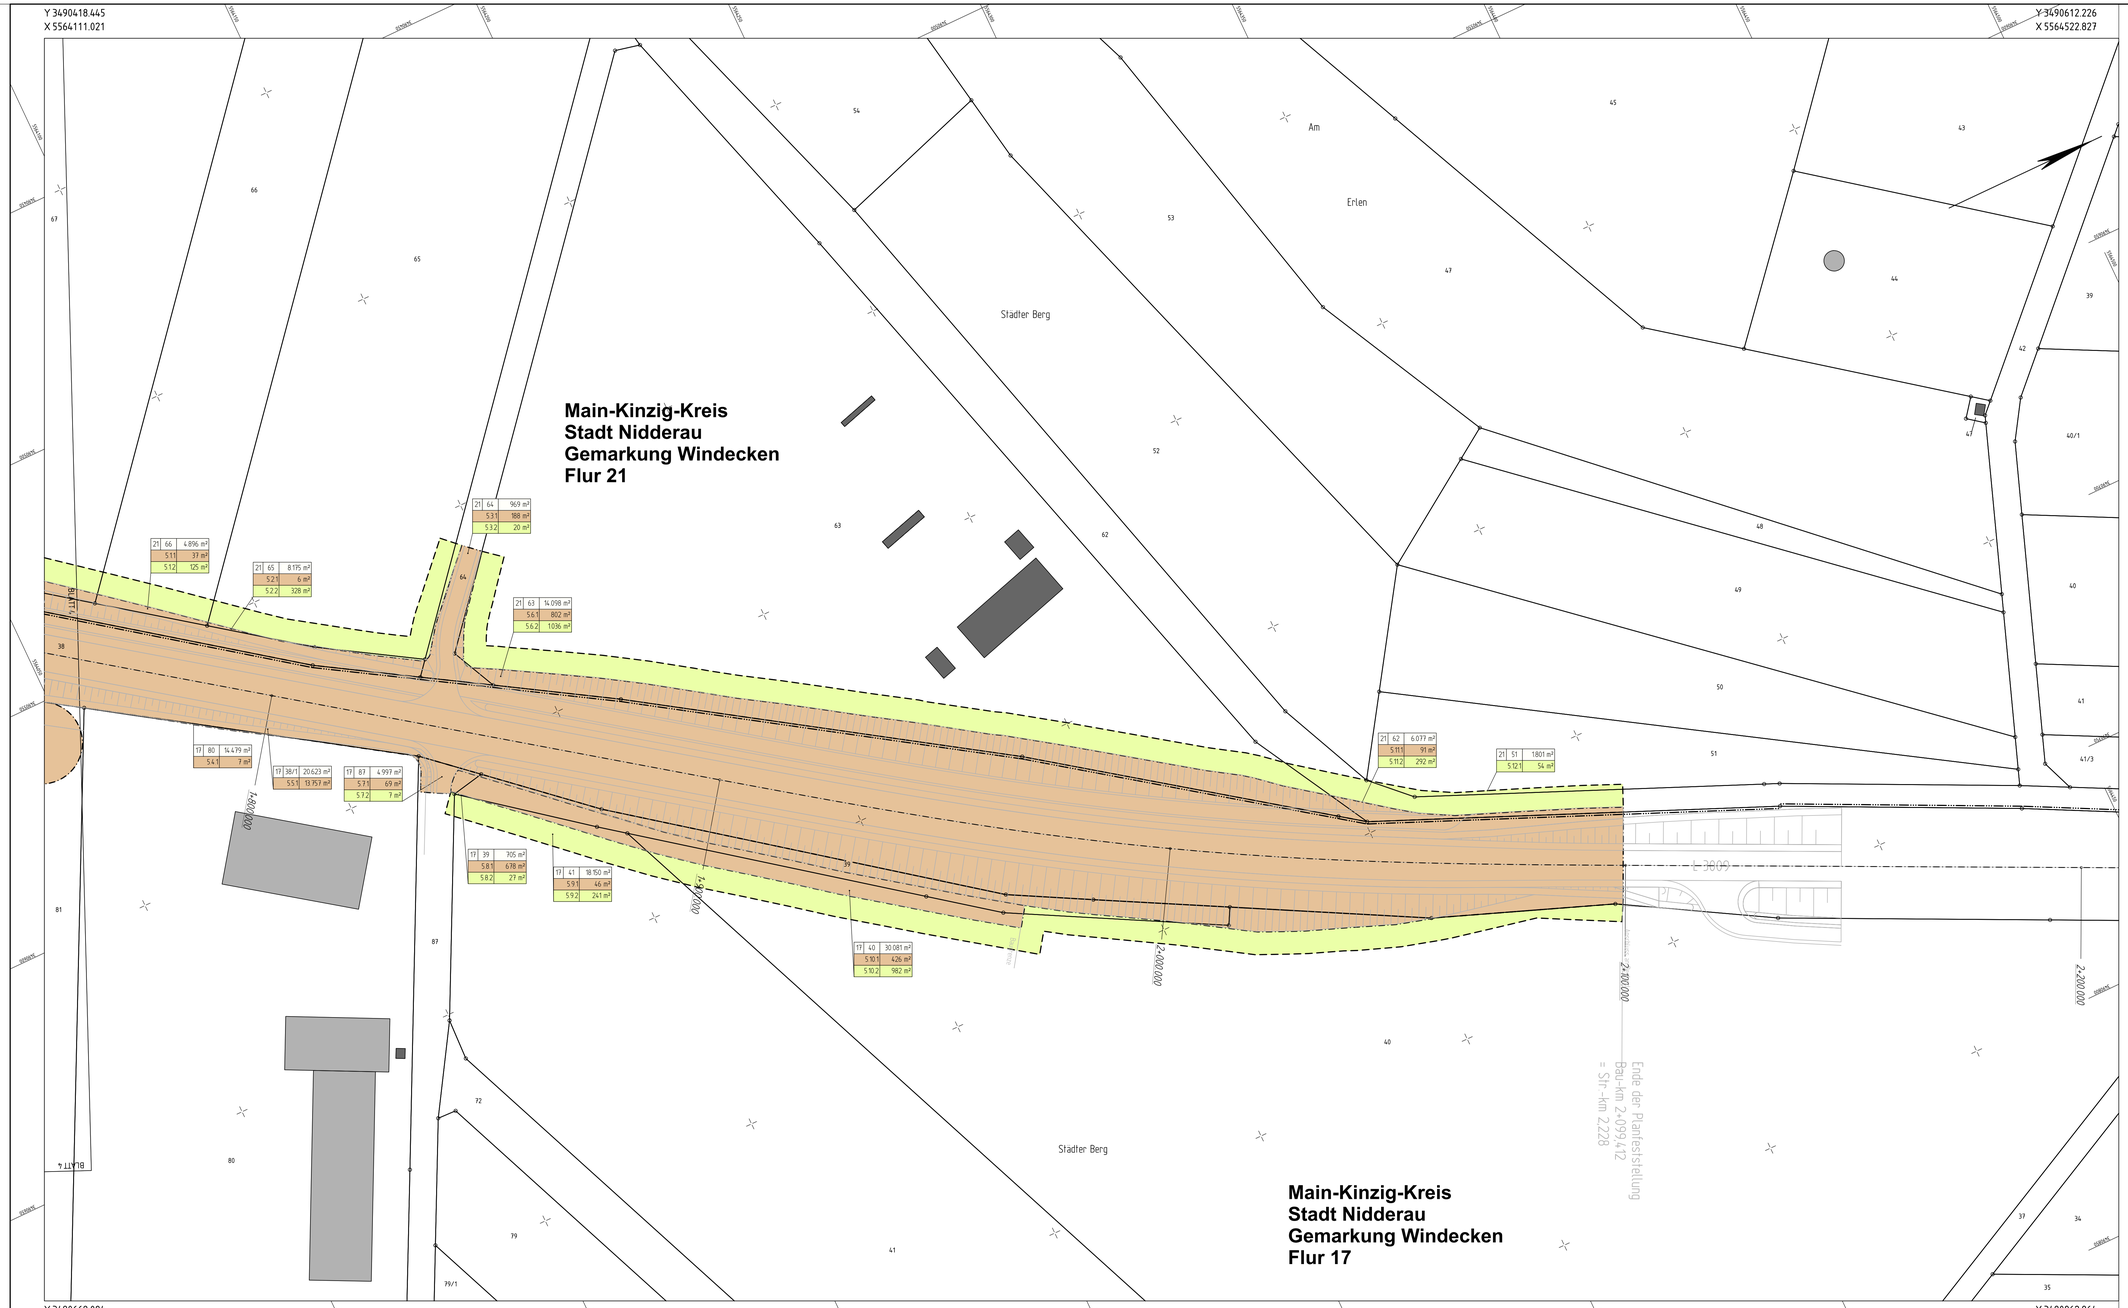

Zeichenerklärung

Grunderwerb

- vorübergehend in Anspruch zu nehmende Fläche
- zu erwerbende Fläche / dauerhaft in Anspruch zu nehmende Fläche des Vorhabenträgers
- Grunderwerb vor Planänderung
- ~~2.34 1~~ ~~345 m²~~ geänderte GE-Fläche aus Planänderung
- 2.34 1 345 m² neue GE-Fläche
- 3 14/2 4.248 m² Flur / Flurstück / Größe des Flurstückes
- 2.34 1 345 m² lfd. Nr. im Grunderwerbsverzeichnis / Größe der Teilfläche; 2 Nr. des Grunderwerbsplanes; 34 lfd. Nr. des betroffenen Flurstückes; 1 Teilfläche eines Flurstückes
- Landesgrenze (Bundesland)
- Regierungsbezirks-, Kreis-, Gemeindegrenze
- Gemarkungsgrenze
- Flur - Flurgrenze
- Flurstück - Flurstücksgrenze
- 116/12 Flurstücksnummer

1	2	3	4	5	6

2. PLANÄNDERUNG

Nr.	Art der Änderung	Datum	Zeichen
a	Anlegen eines Wendehammers Flurstück 81	18.12.2019	Js

HLG
Hessische Landgesellschaft mbH
Staatliche Treuhandstelle für ländliche Bodenordnung
Aulweg 45
35392 Gießen
Telefon: 0641-93216-0

	Datum	Zeichen
bearbeitet:	Dez. 2019	Js
gezeichnet:	Sept. 2017	Wd
geprüft:	Dez. 2019	Gh

Hessen Mobil
Straßen- und Verkehrsmanagement

HESSEN

	Datum	Zeichen
bearbeitet:		
gezeichnet:		
geprüft:		

FESTSTELLUNGSENTWURF

Straße: **L 3009**

Beginn zw. NK 5819 104 nach NK 5719 051 Station 0,196
Ende zw. NK 5819 104 nach NK 5719 051 Station 2,228

Hessen ID: 00411

Unterlage / Blatt-Nr.: 10.1 / 5a

Grunderwerbsplan

Maßstab: 1: 500

Ausbau der freien Strecke mit Herstellung eines Rad- und Gehweges
zwischen Schöneck, OT. Kilianstädten
und der Stadt Nidderau, ST. Windecken

Bau-km 0+090,342 bis 2+099,412

Aufgestellt:
Gelnhausen, den 01.09.2017
Hessen Mobil
- Dezernat Planung Mittelhessen -

i.A. Weß
(Dezernent)